




Dokumentace dle skutečného provedení: Ze dne 27.7.2012	Objekt: BK Hala, ul.Maroldova, Děčín	Výkres: Elektroinstalace silnoproud- RO6- 1.část	Vyhotovil: Veselý Petr
---	---	---	---------------------------

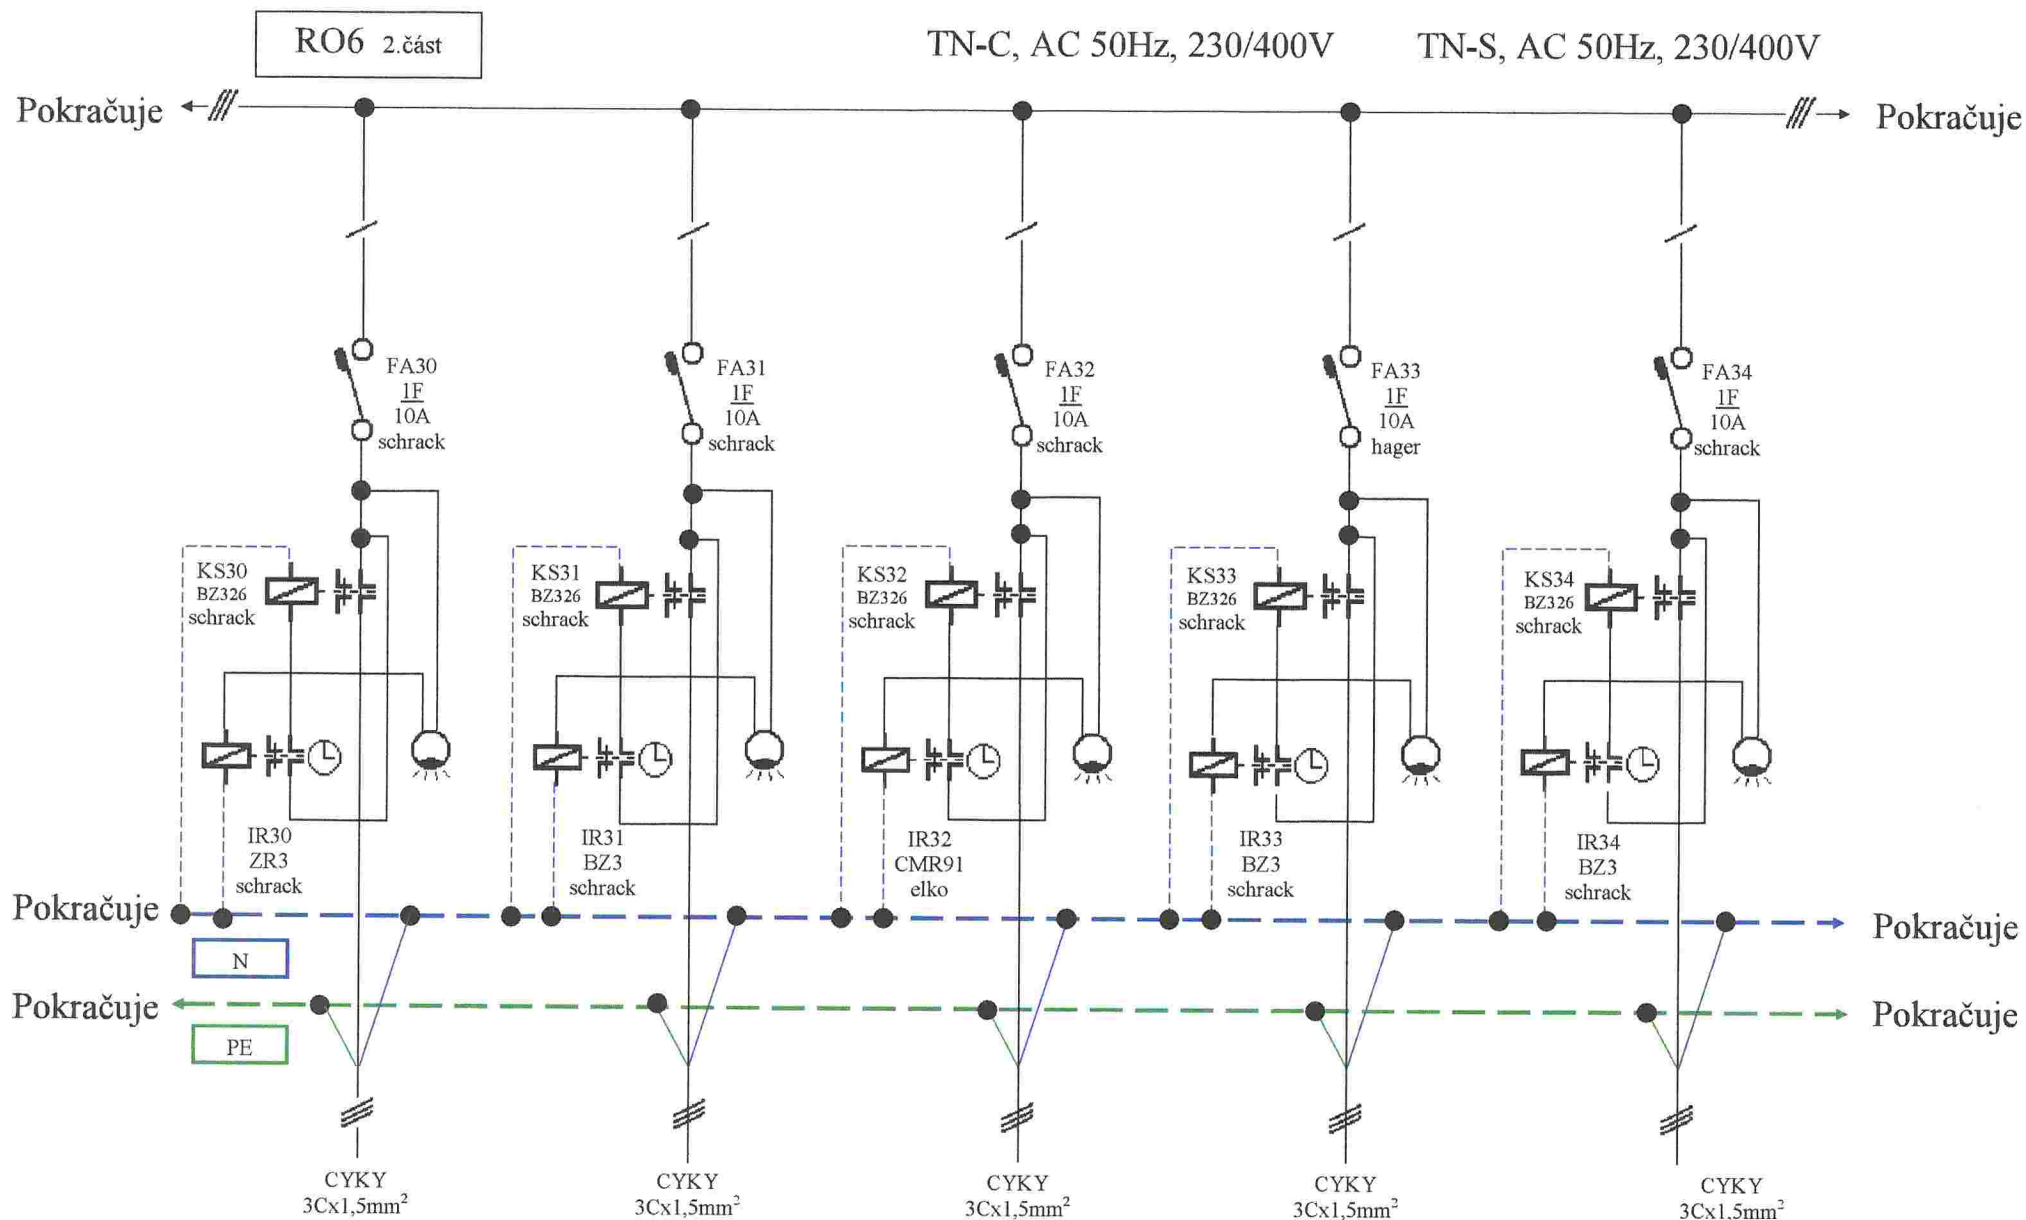


Dokumentace dle skutečného provedení:	Objekt:	Výkres:	Vyhotovil:
Ze dne 27.7.2012	BK Hala, ul. Maroldova, Děčín	Elektroinstalace silnoproud- RO6- 2.část	Veselý Petr

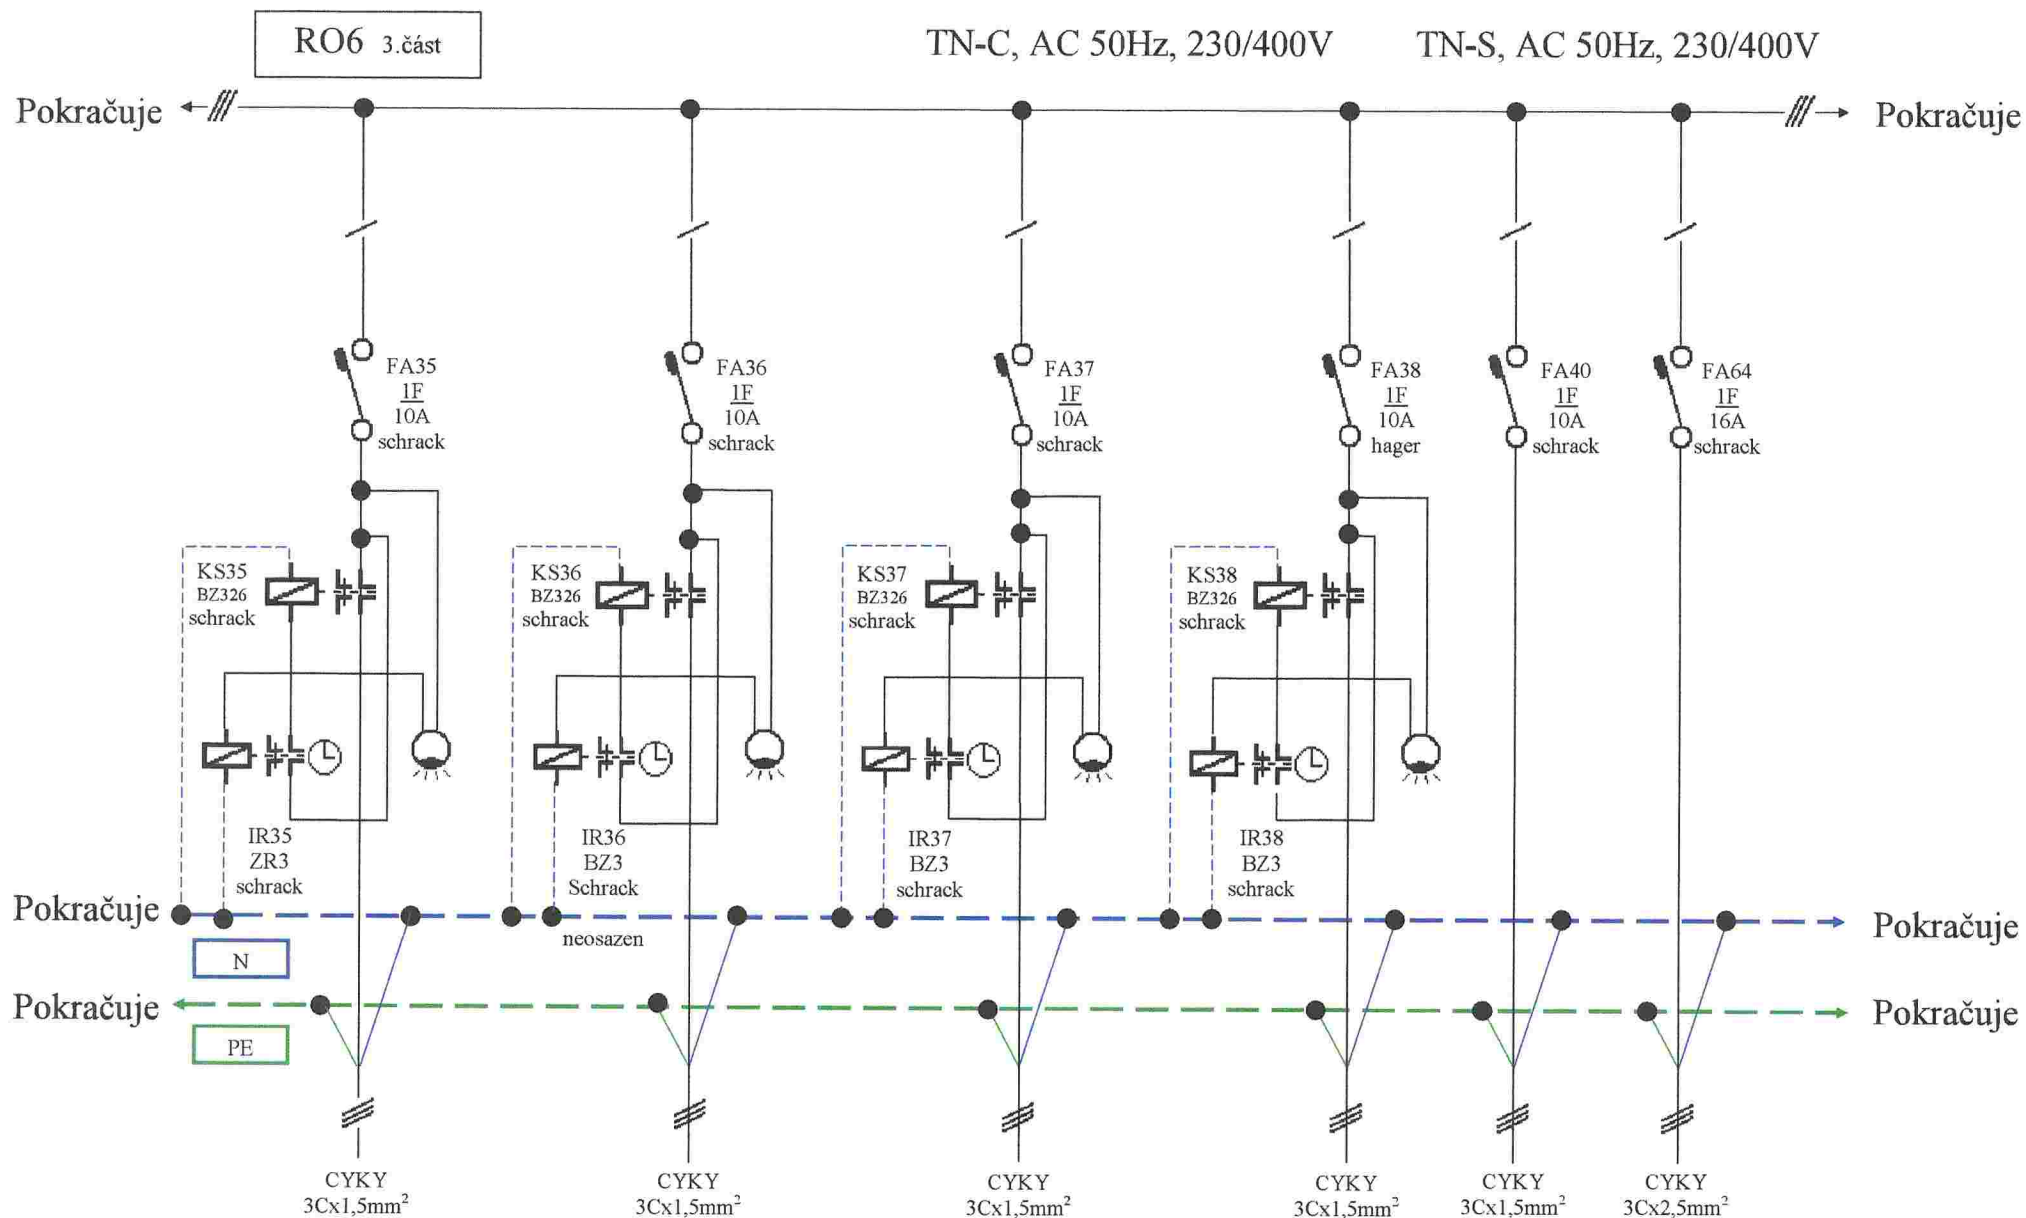

Dokumentace dle skutečného provedení:	Objekt:	Výkres:	Vyhotovil:
Ze dne 27.7.2012	BK Hala, ul.Maroldova, Děčín	Elektroinstalace silnoproud- RO6- 3.část	Veselý Petr

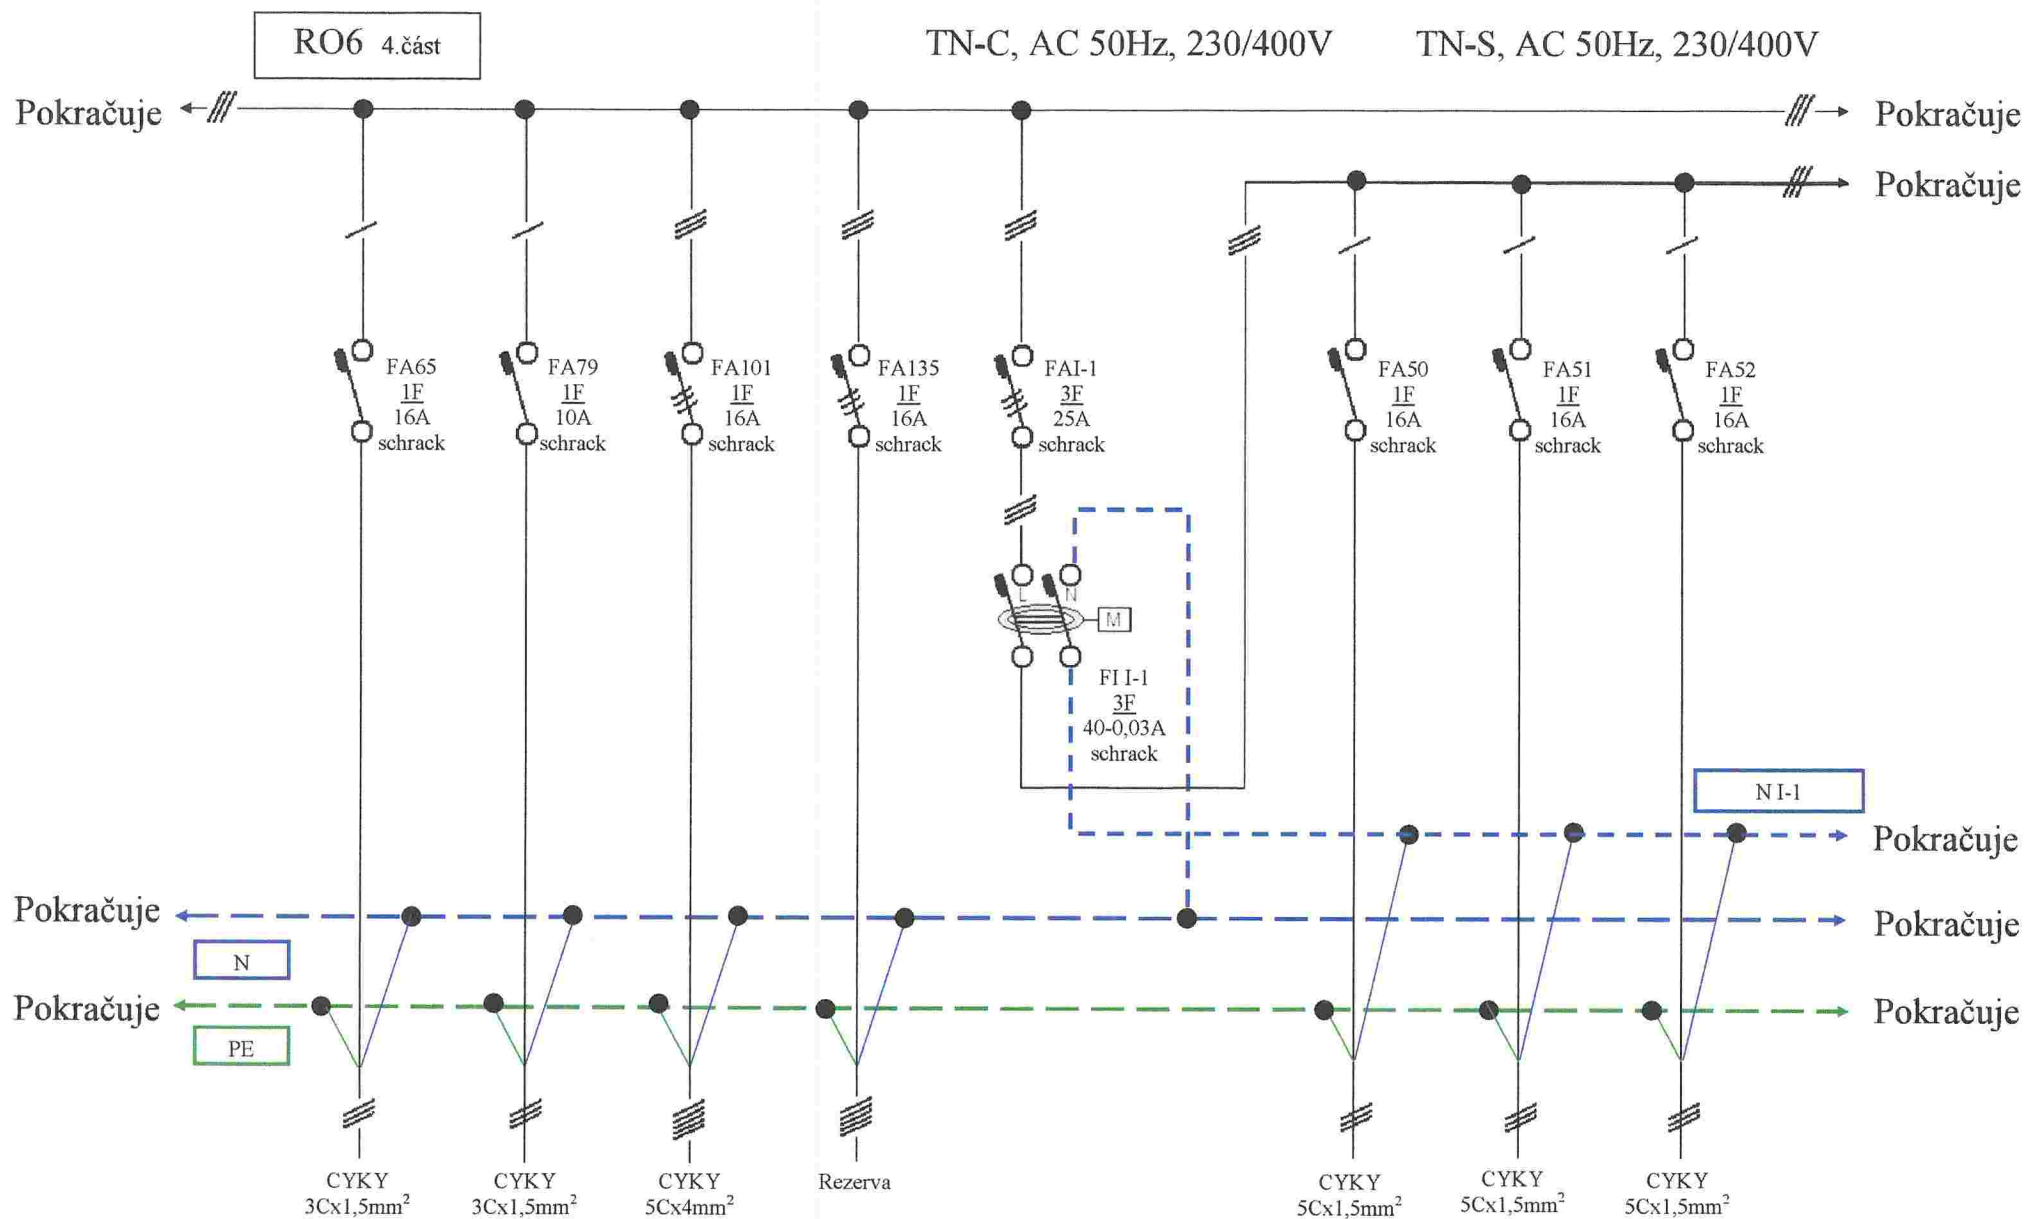

Dokumentace dle skutečného provedení:	Objekt:	Výkres:	Vyhotovil:
Ze dne 27.7.2012	BK Hala, ul.Maroldova, Děčín	Elektroinstalace silnoproud- RO6- 4.část	Veselý Petr

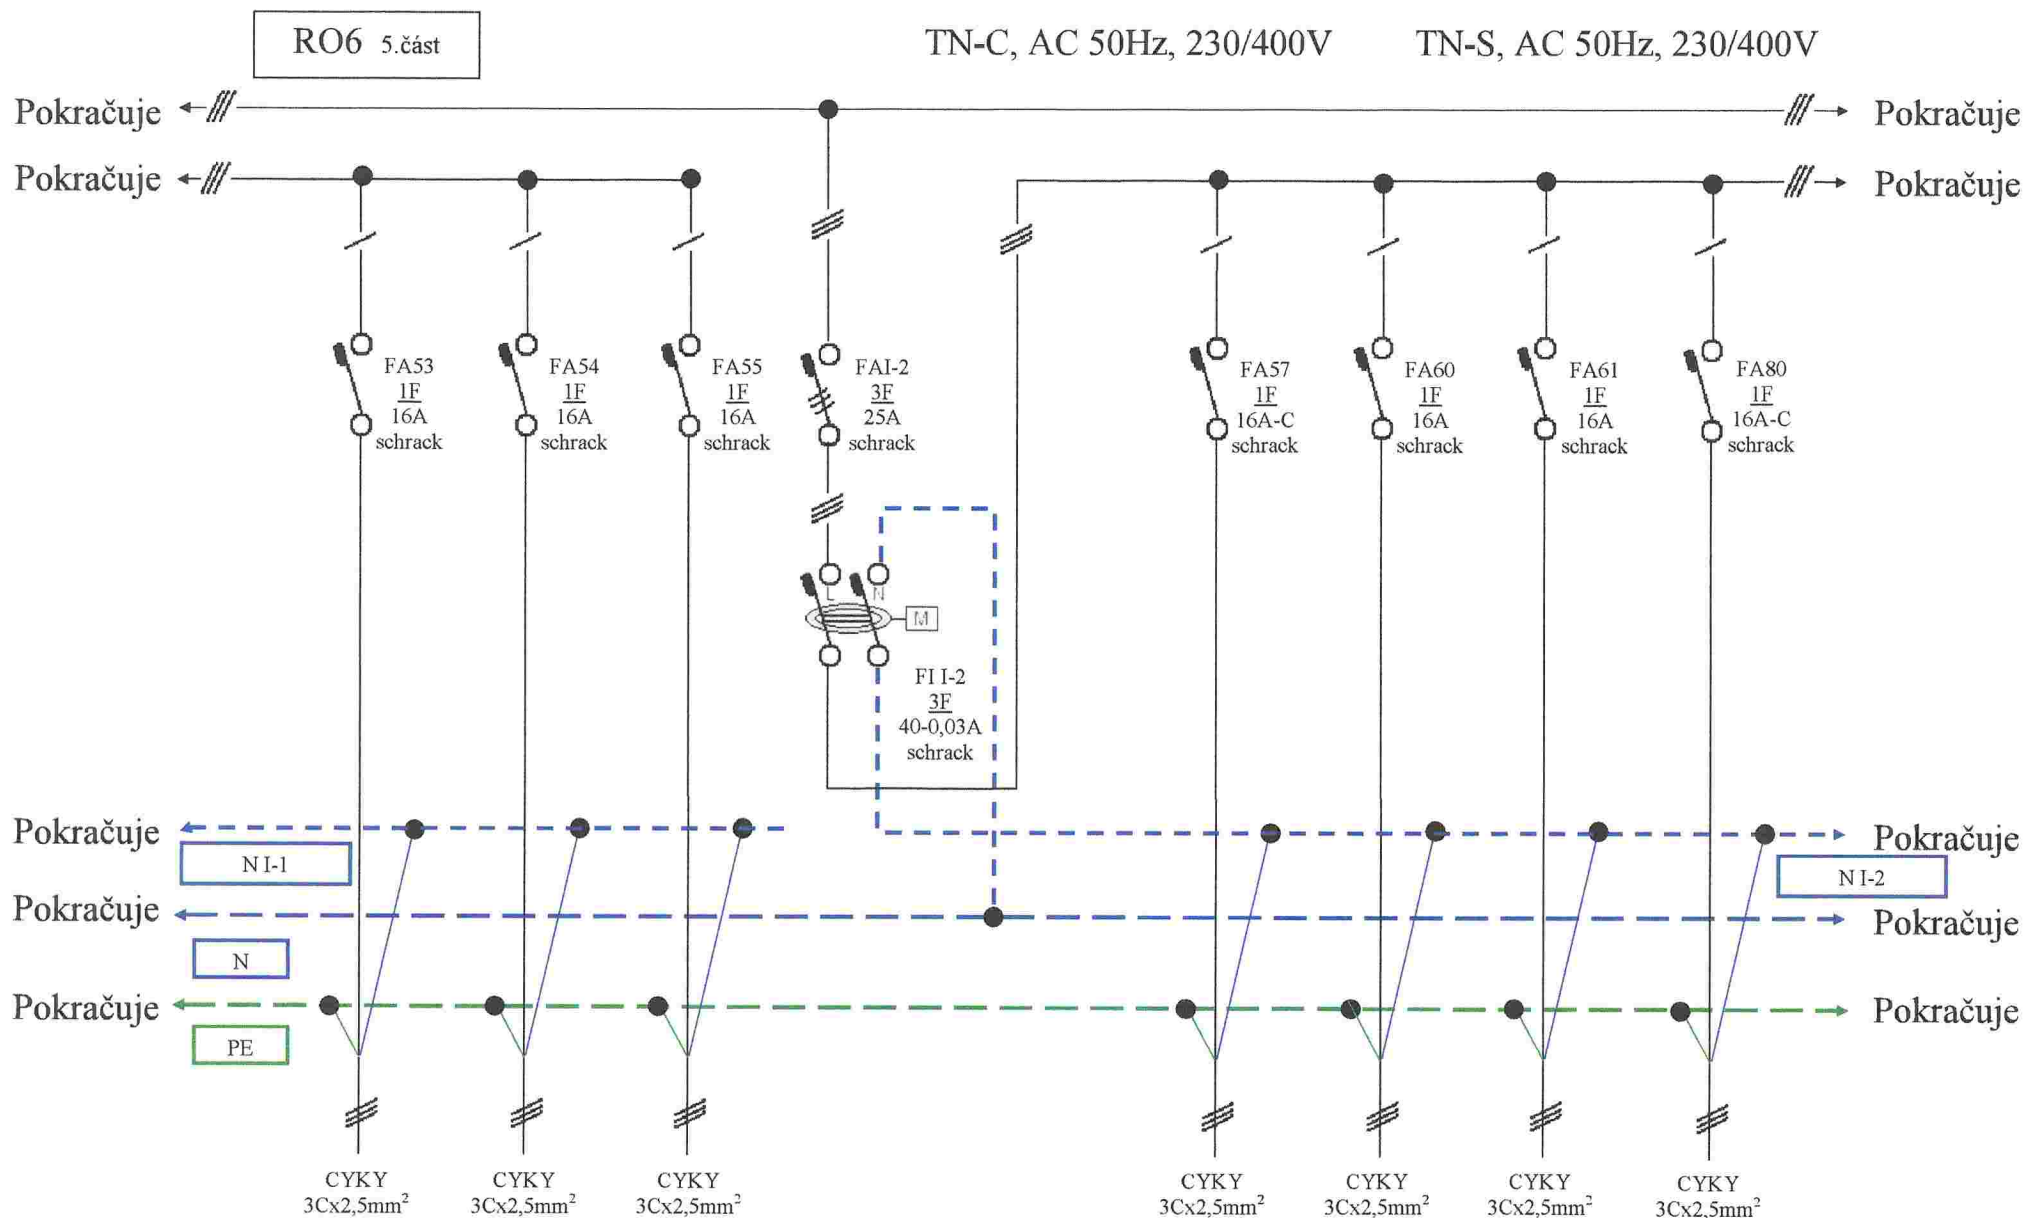

Dokumentace dle skutečného provedení:	Objekt:	Výkres:	Vyhotovil:
Ze dne 27.7.2012	BK Hala, ul.Maroldova, Děčín	Elektroinstalace silnoproud- RO6- 5.část	Veselý Petr






RO6 7.část

TN-C, AC 50Hz, 230/400V

TN-S, AC 50Hz, 230/400V

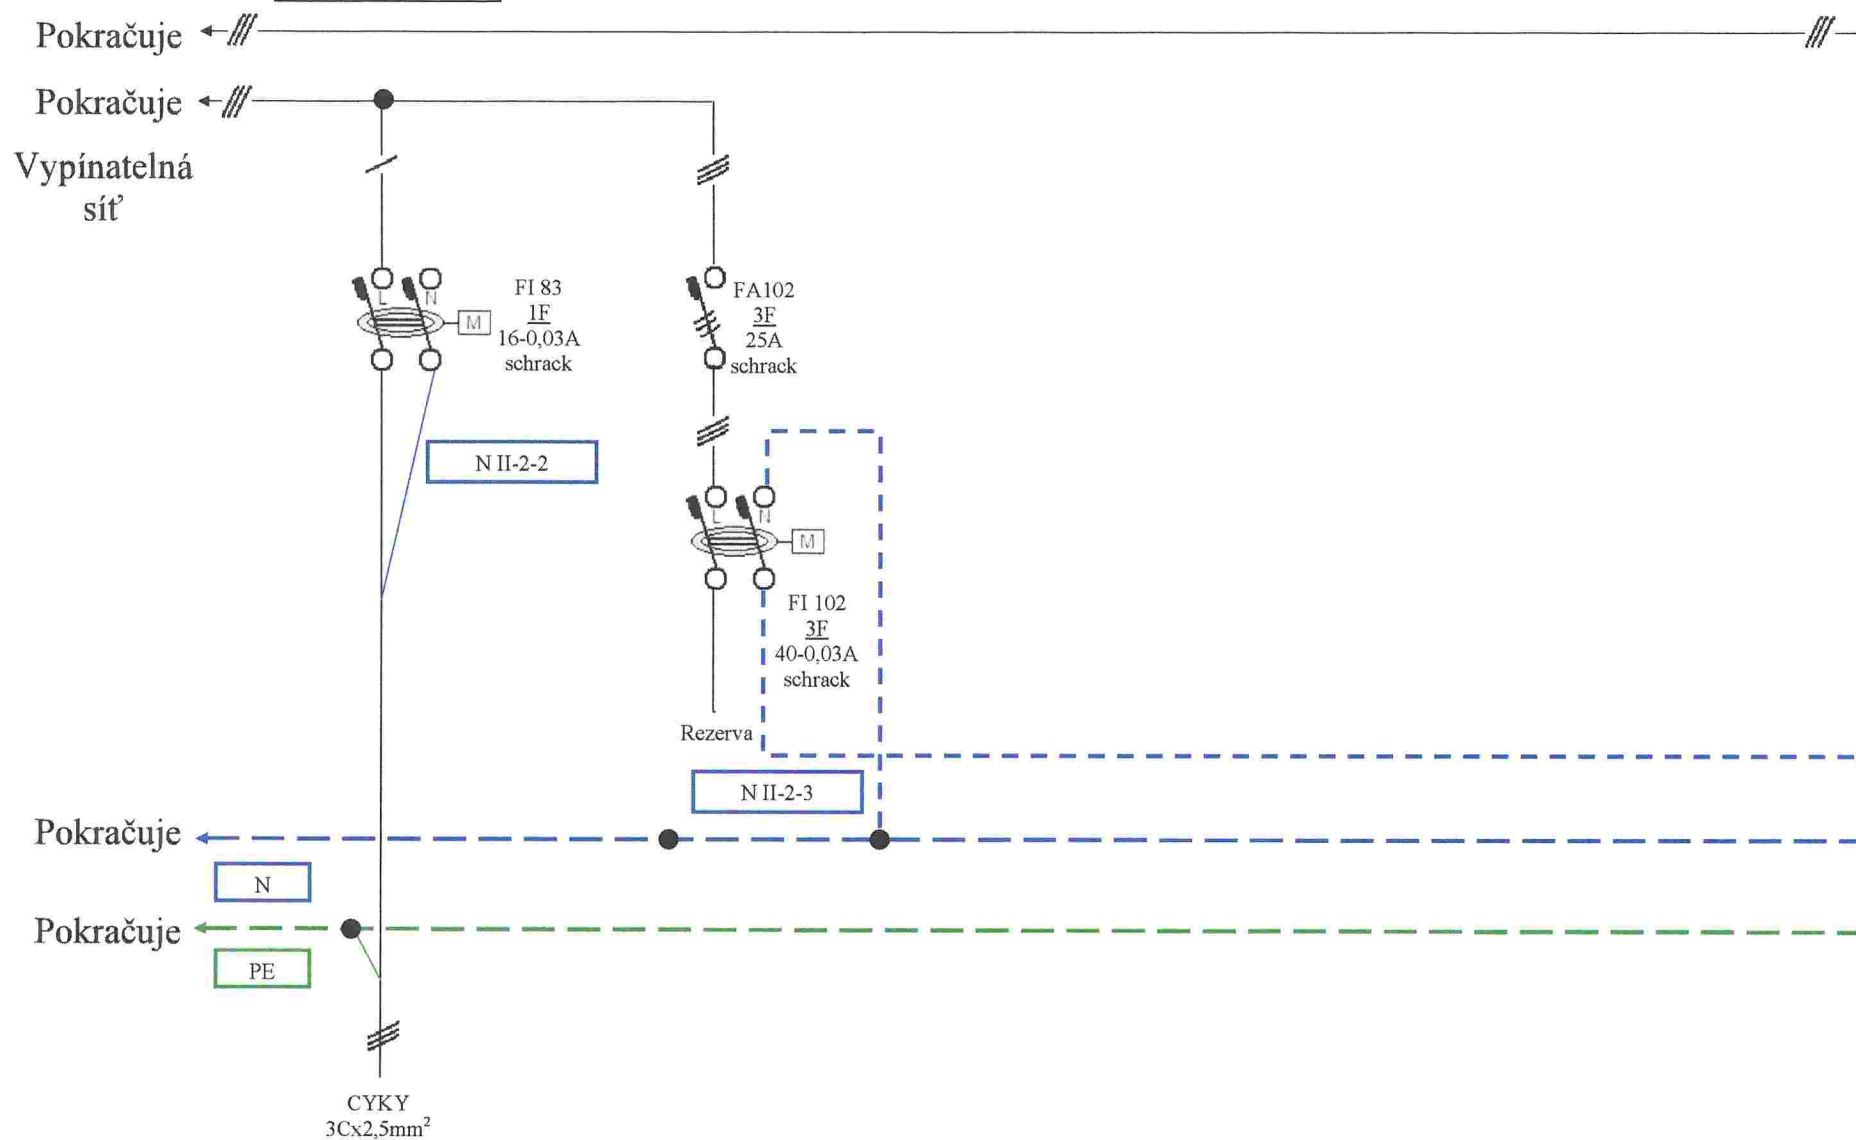

Dokumentace dle skutečného provedení:	Objekt:	Výkres:	Vyhotovil:
Ze dne 27.7.2012	BK Hala, ul.Maroldova, Děčín	Elektroinstalace silnoprúd- RO6- 7.část	Veselý Petr