
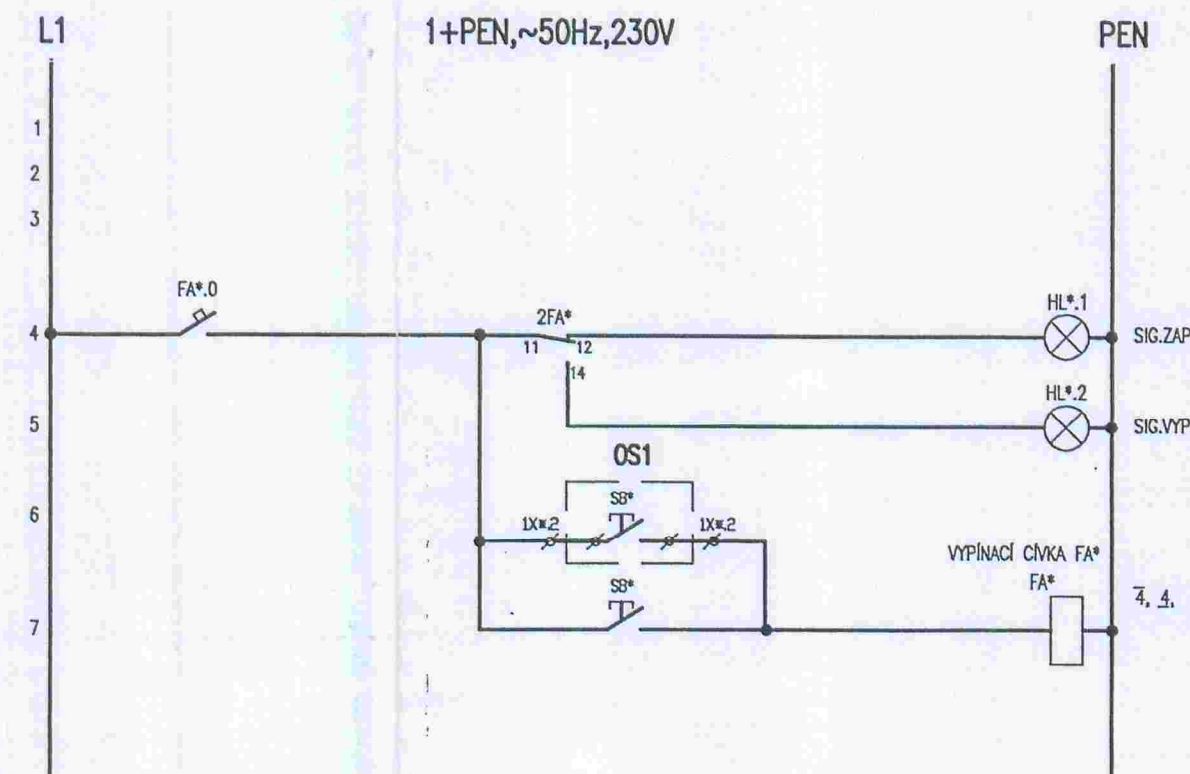


PŘÍKON $P_i = 313 \text{ kW}$


$P_p = 190 \text{ kW}$

RH

STÁVAJÍCÍ ROZVÁDĚČ RH O 6 POLÍCH S NOVOU VÝZBROJÍ
O ROZMĚRECH 6X800X2000X400mm
PŘÍVOD SPODEM VÝVODY HOREM
OBSAŽENO 5 POLE 1 POLE REZERVA

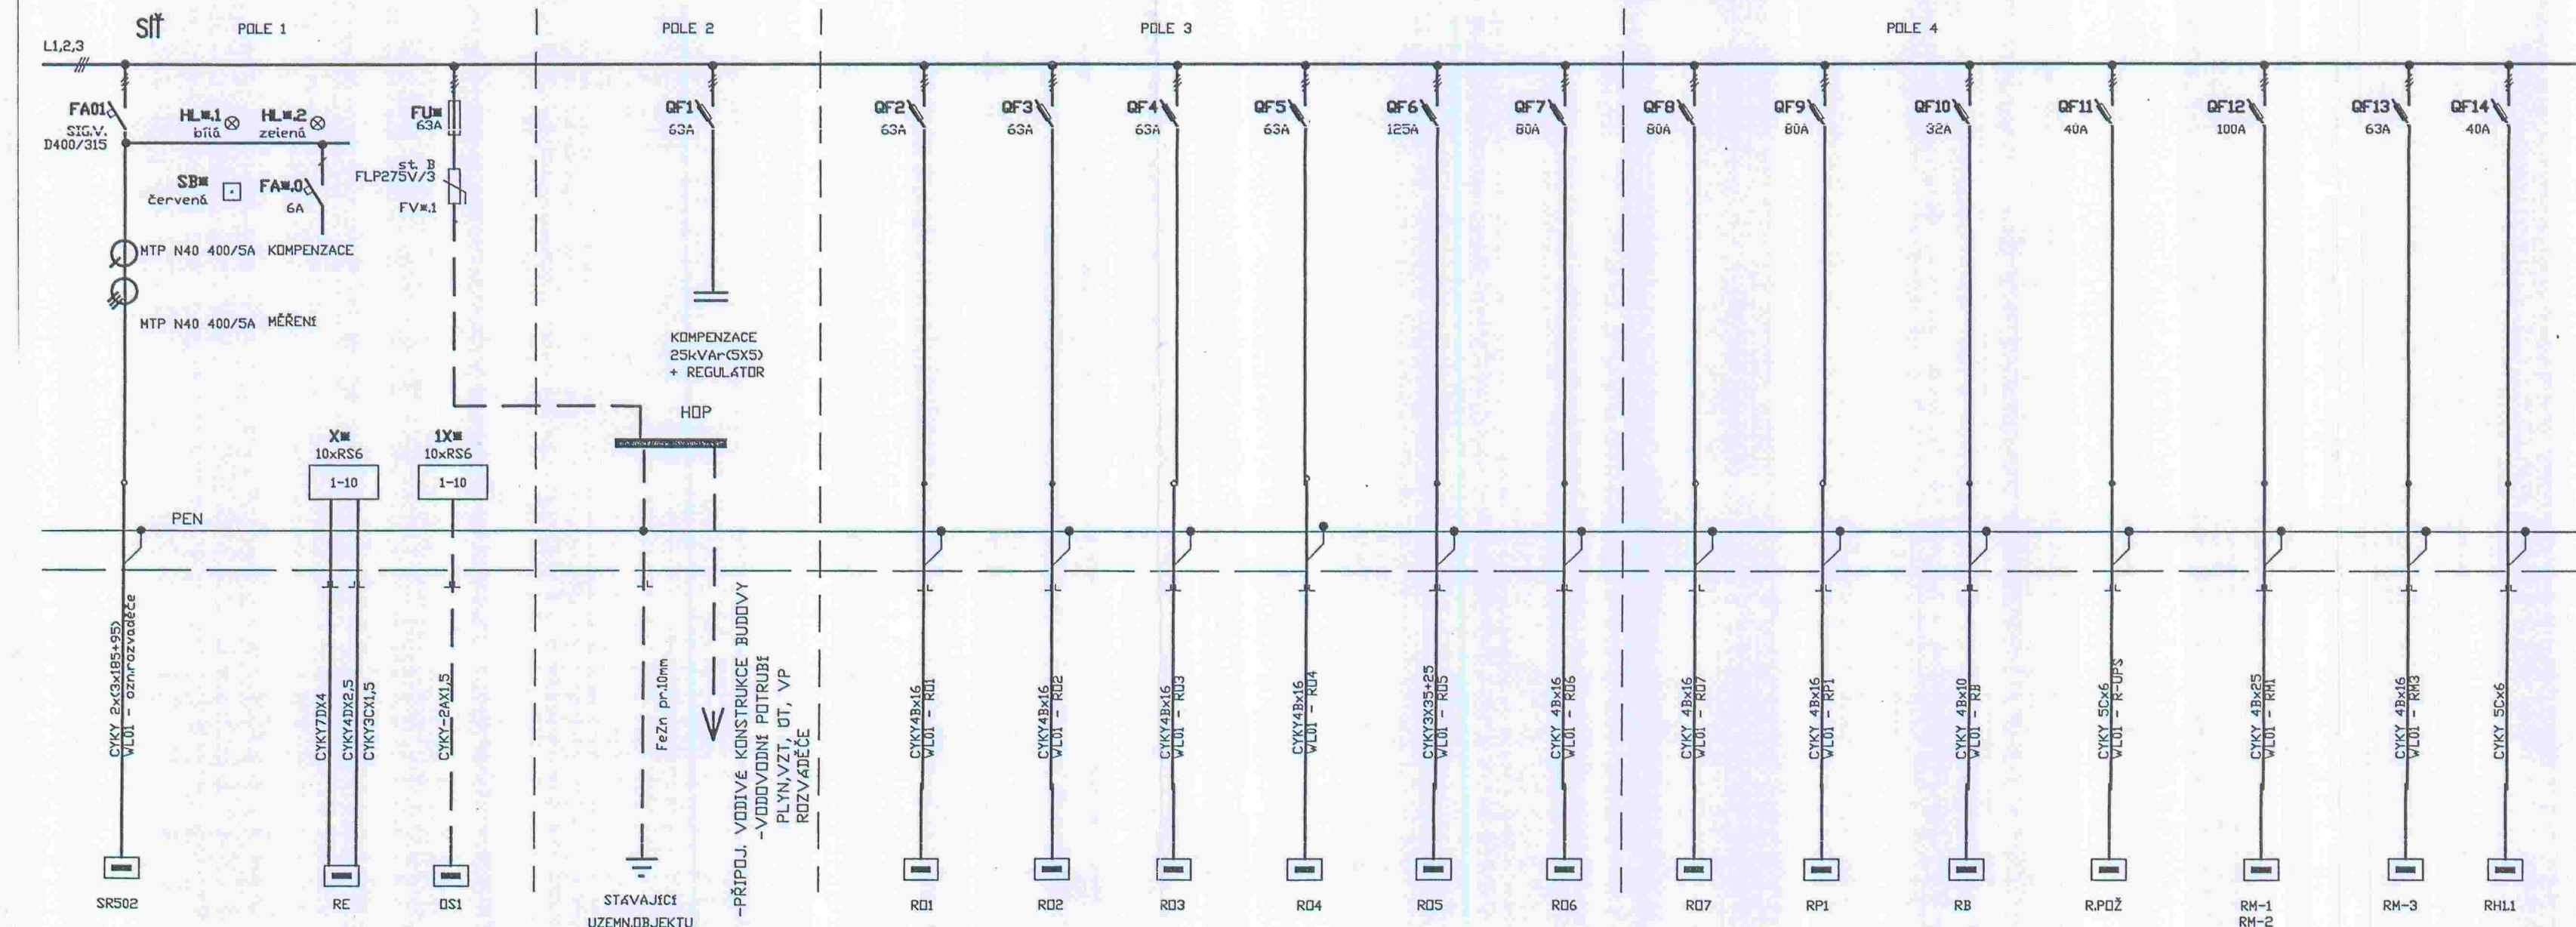

Opraveno dle skutečného provedení dne
17.7.2012

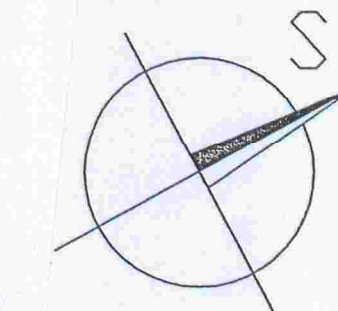

JEKTY, PROFESÍ A VÝKRESU

E W05

c		
b		
a		
ZMĚNA	POPIS ZMĚNY	PODPIS

JTSK = 135,40 m n.m. Bpv

PROJEKTOVÁ, INŽENÝRSKÁ A KONZULTAČNÍ ORGANIZACE CERTIFIKÁT ISO 9001 IČO 60193280				VPR VPR DECO PRAHA a.s. PODŘÍSKA 20/1014, 160 00 PRAHA 6	
PROJEKTANT J. VÁCHA	VYPRACOVAL J. NĚMEC	KONTROLA J. ŠÍMA	HLIN. PROJEKTU ING. ŠŮVA	PROJEKTOVÝ ATELIER	
ANEC SPORTOVNÍ HALA DĚČÍN, MAROLDOVA ULICE STAVEBNÍ OPRAVY SO 01 - SPORTOVNÍ HALA E - ELEKTROINSTALACE				ČÍSLO ZAKÁZKY 1005/56-500	
				DOKUMENTACE RDS	
				MĚŘÍTKO	
				DATUM 06.2004	
				POČET FORMÁTŮ 4 A4	
OBSAH PŘÍLOHY ROZVÁDĚČ RH - SCHEMA				ČÍSLO KOPIE 3	NÁZEV SOUBORU 01EW05.DWG
				ČÁST C5	POŘADÍ PŘÍLOHY 13
DOKUMENTACE LZE UŽÍVAT POUZE VE SMYSLU PŘÍSLUŠNÉ SOUHLASY O DÍLO, VÝKRES, ČI JEDNO ČÁST, MŮŽE BÝT KOPÍROVÁN NEBO JINÝM ZPŮSOBEM ROZŠŘŮVÁN POUZE PO PŘEDCHOZÍM SOUHLASU VPR DECO PRAHA a.s.					