




Dokumentace dle skutečného provedení:	Objekt:	Výkres:	Vyhotovil:
Ze dne 27.7.2012	BK Hala, ul.Maroldova, Děčín	Elektroinstalace silnoproud- RO4- 1.část	Veselý Petr

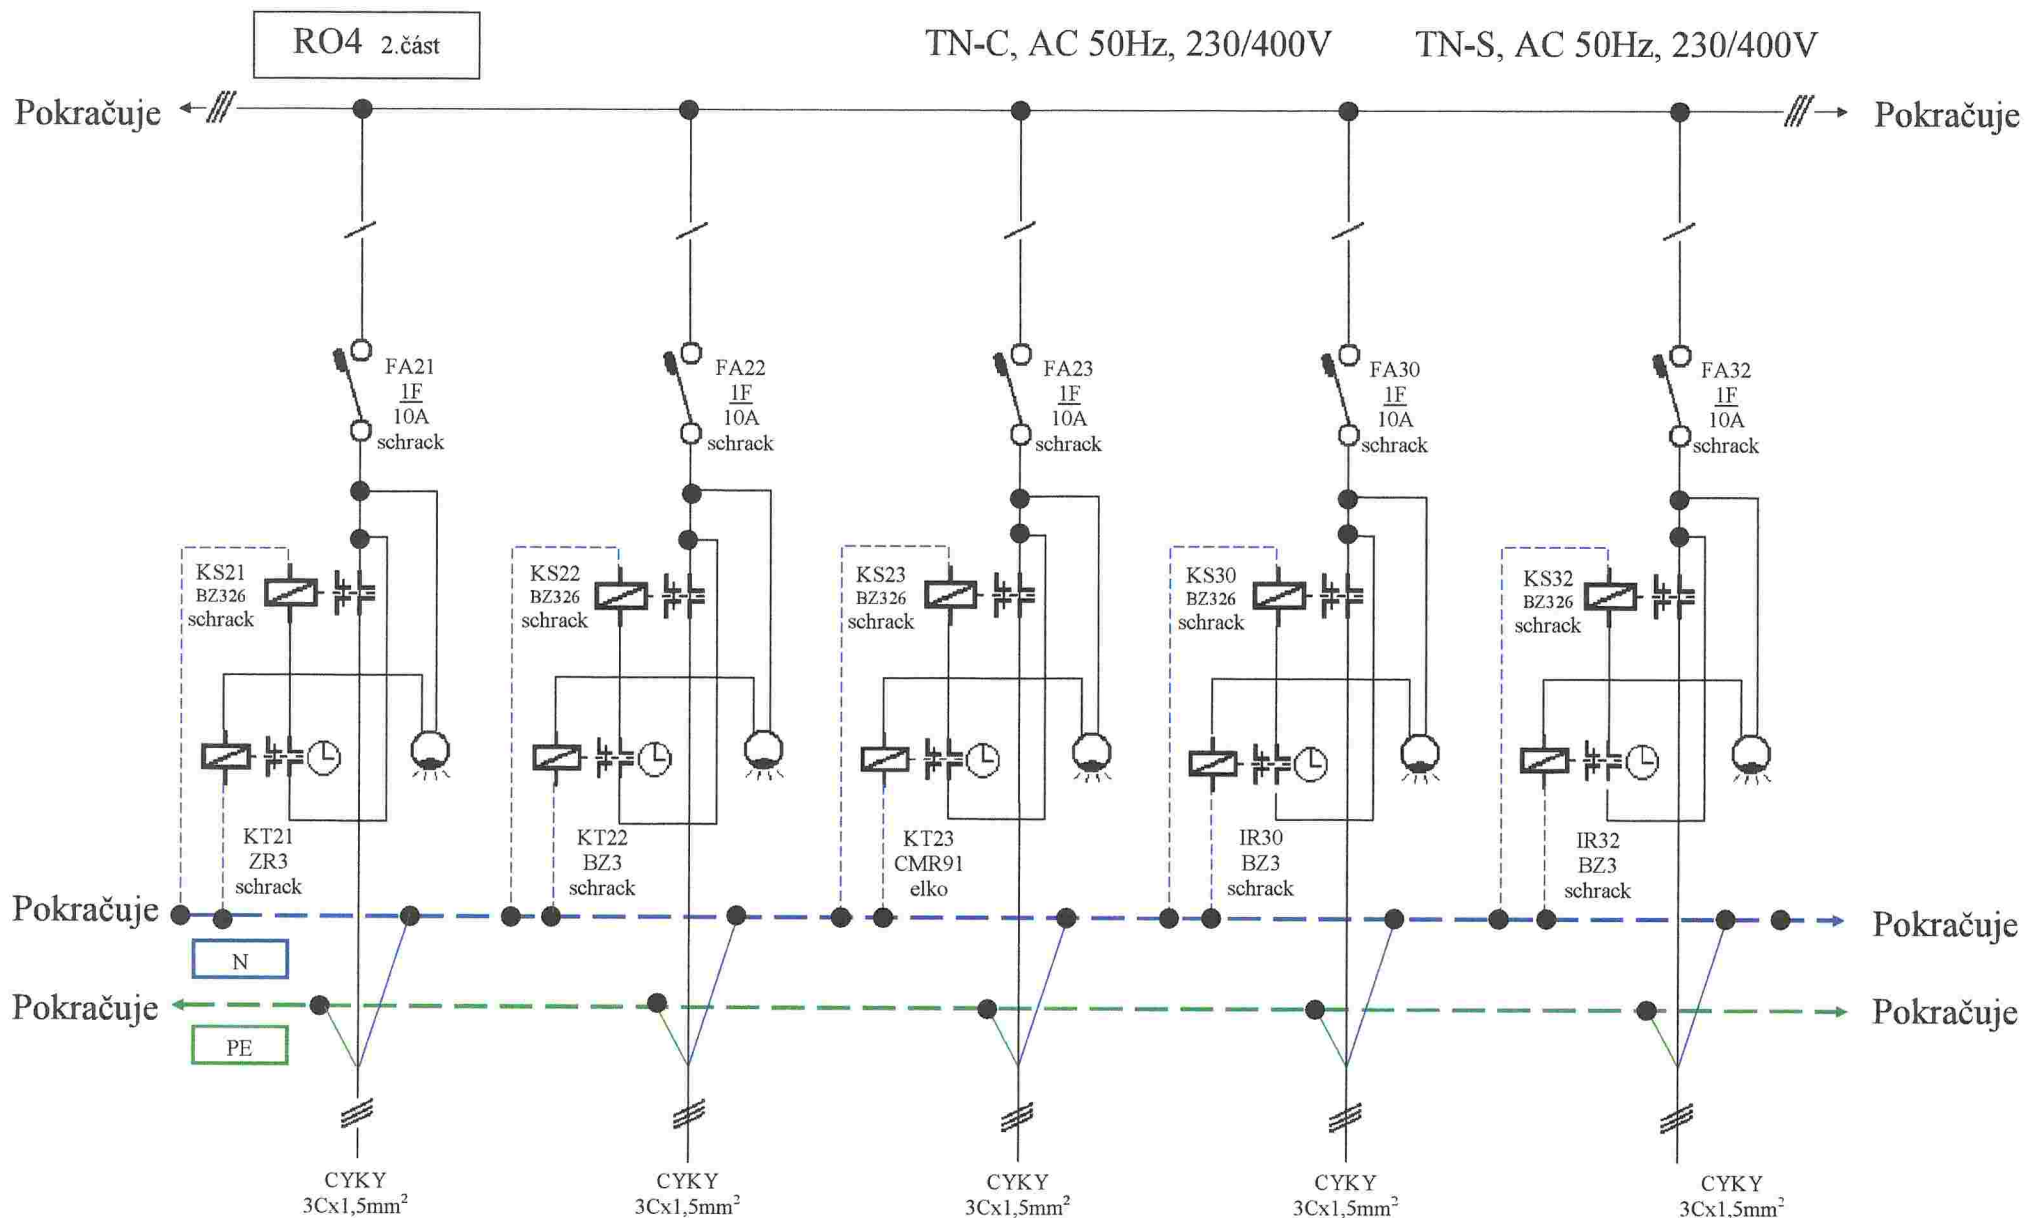


Dokumentace dle skutečného provedení: Ze dne 27.7.2012	Objekt: BK Hala, ul.Maroldova, Děčín	Výkres: Elektroinstalace silnoprúd- RO4- 2.část	Vyhotovil: Veselý Petr
---	---	--	---------------------------

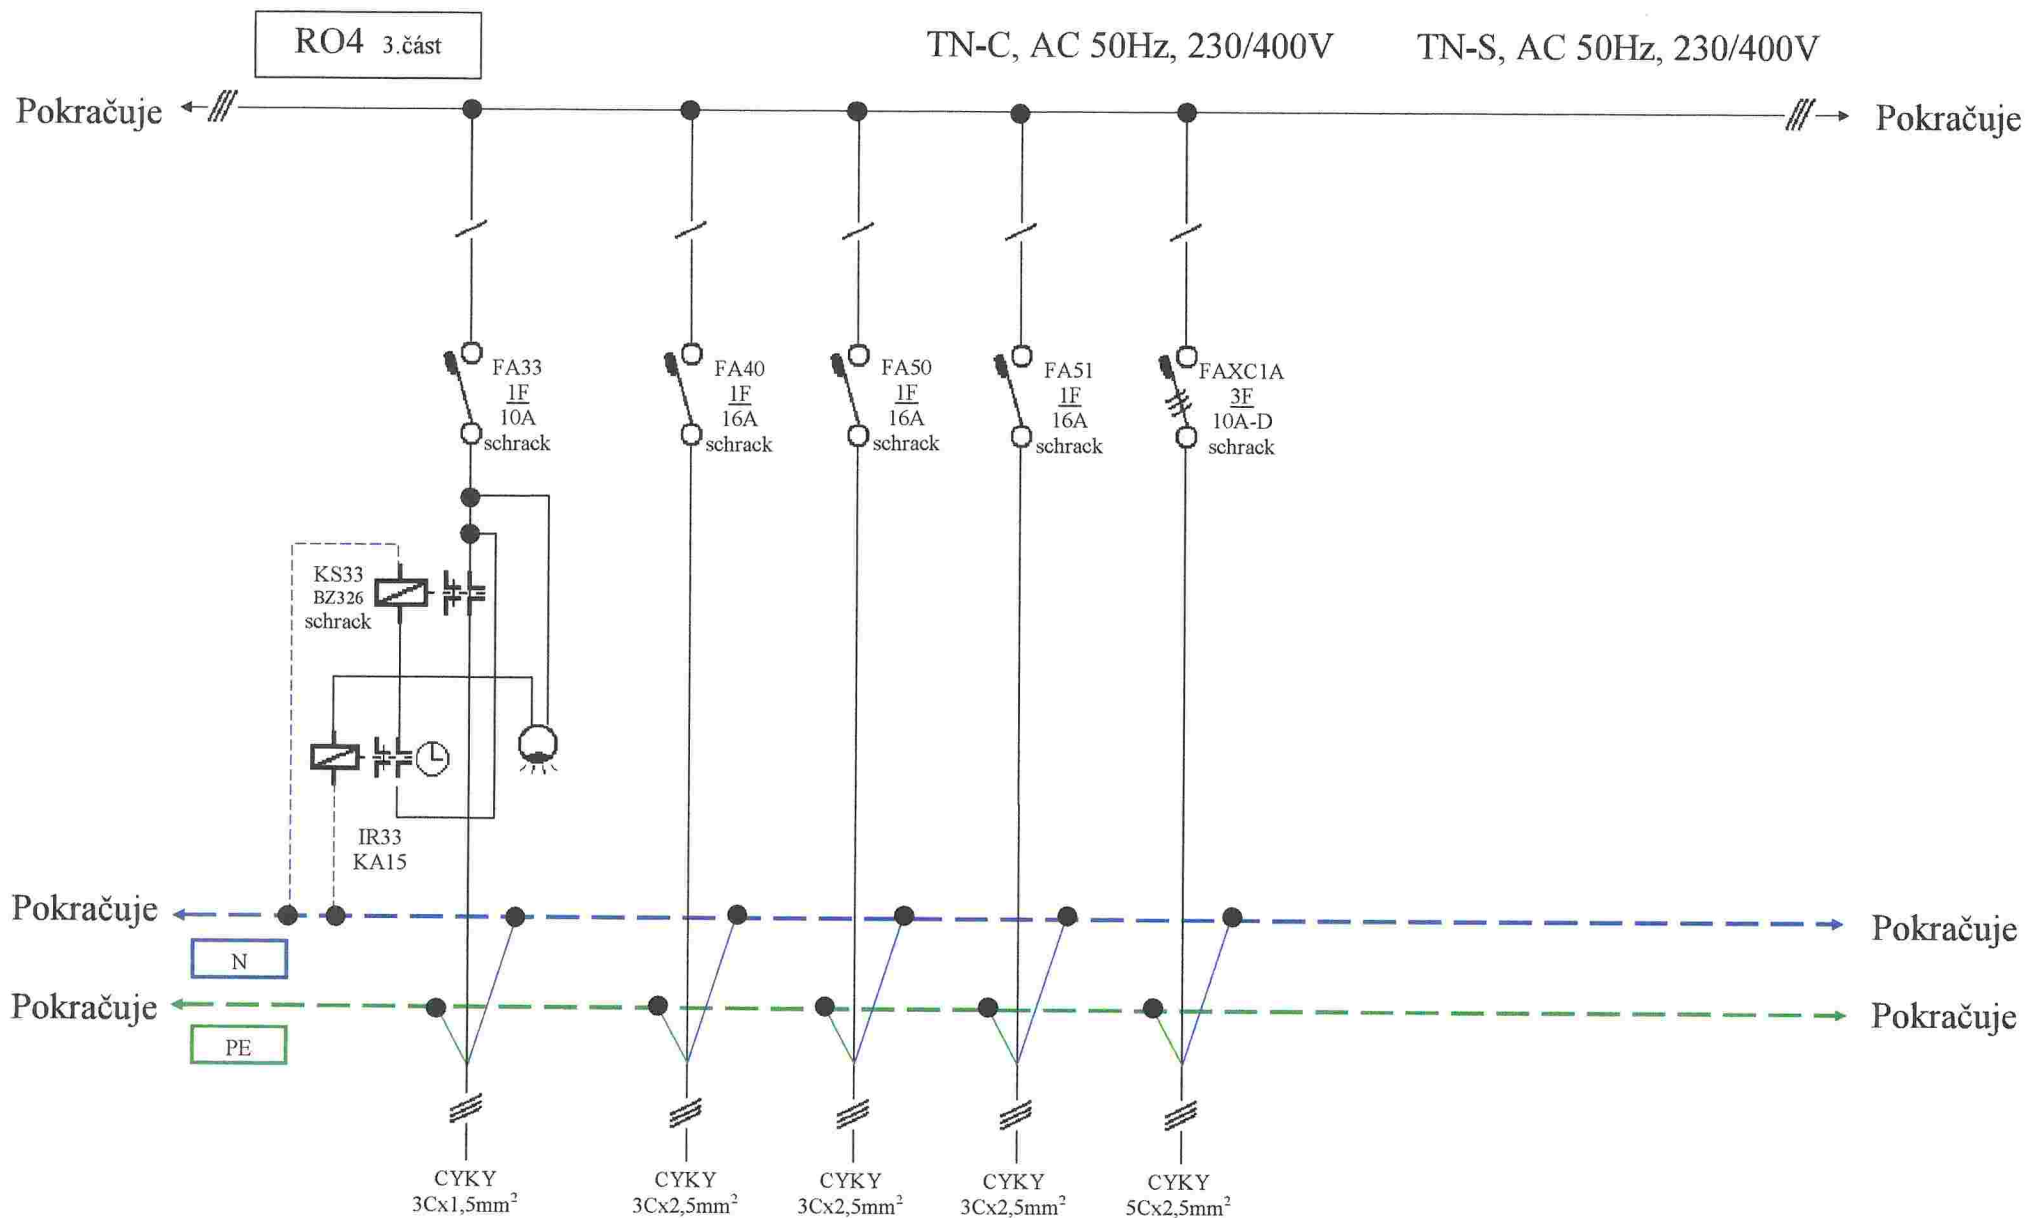

Dokumentace dle skutečného provedení:	Objekt:	Výkres:	Vyhotovil:
Ze dne 27.7.2012	BK Hala, ul.Maroldova, Děčín	Elektroinstalace silnoprúd- RO4- 3.část	Veselý Petr

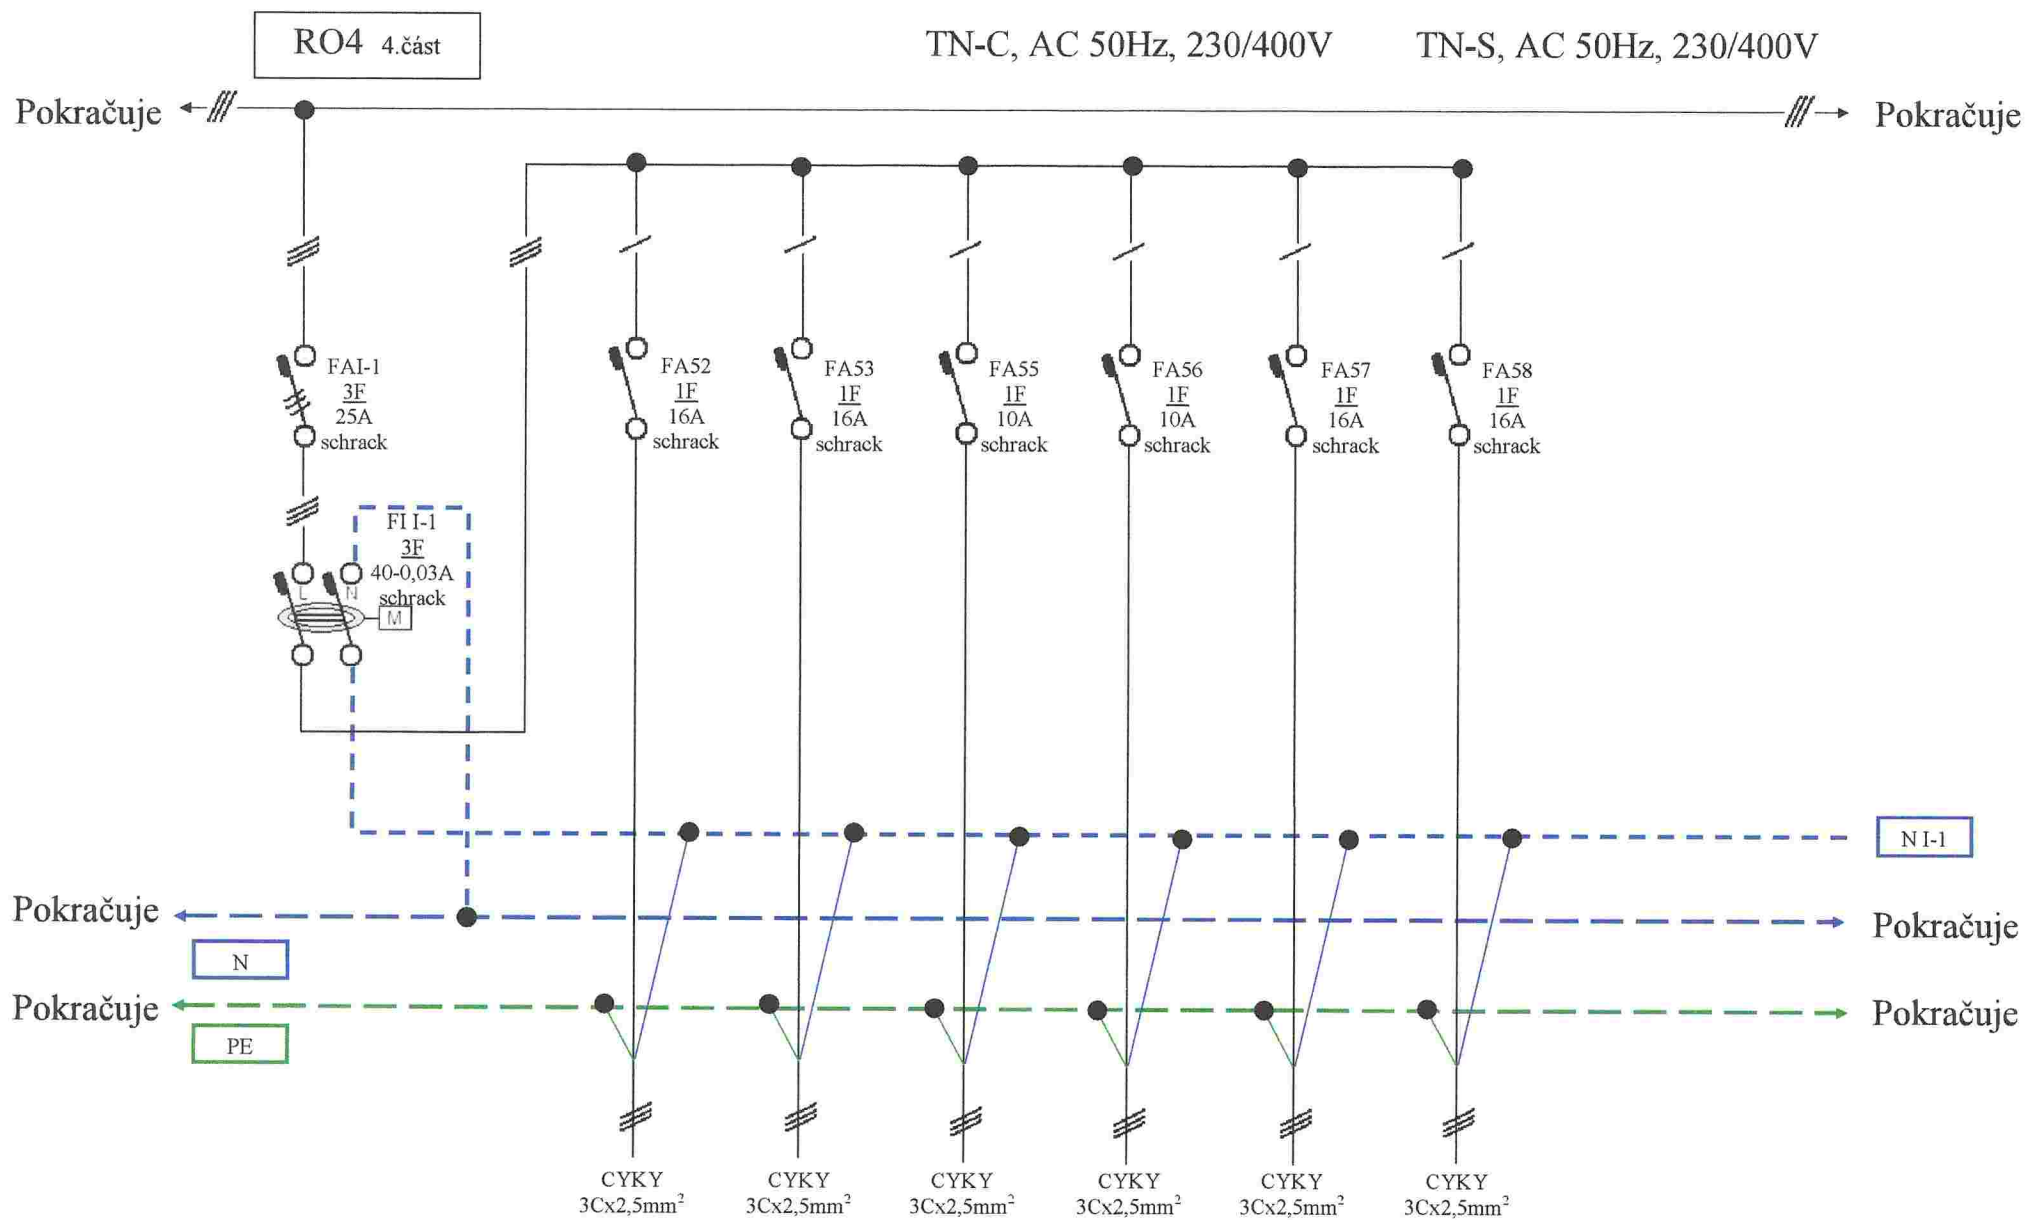

Dokumentace dle skutečného provedení:	Objekt:	Výkres:	Vyhotovil:
Ze dne 27.7.2012	BK Hala, ul.Maroldova, Děčín	Elektroinstalace silnoproud- RO4- 4.část	Veselý Petr

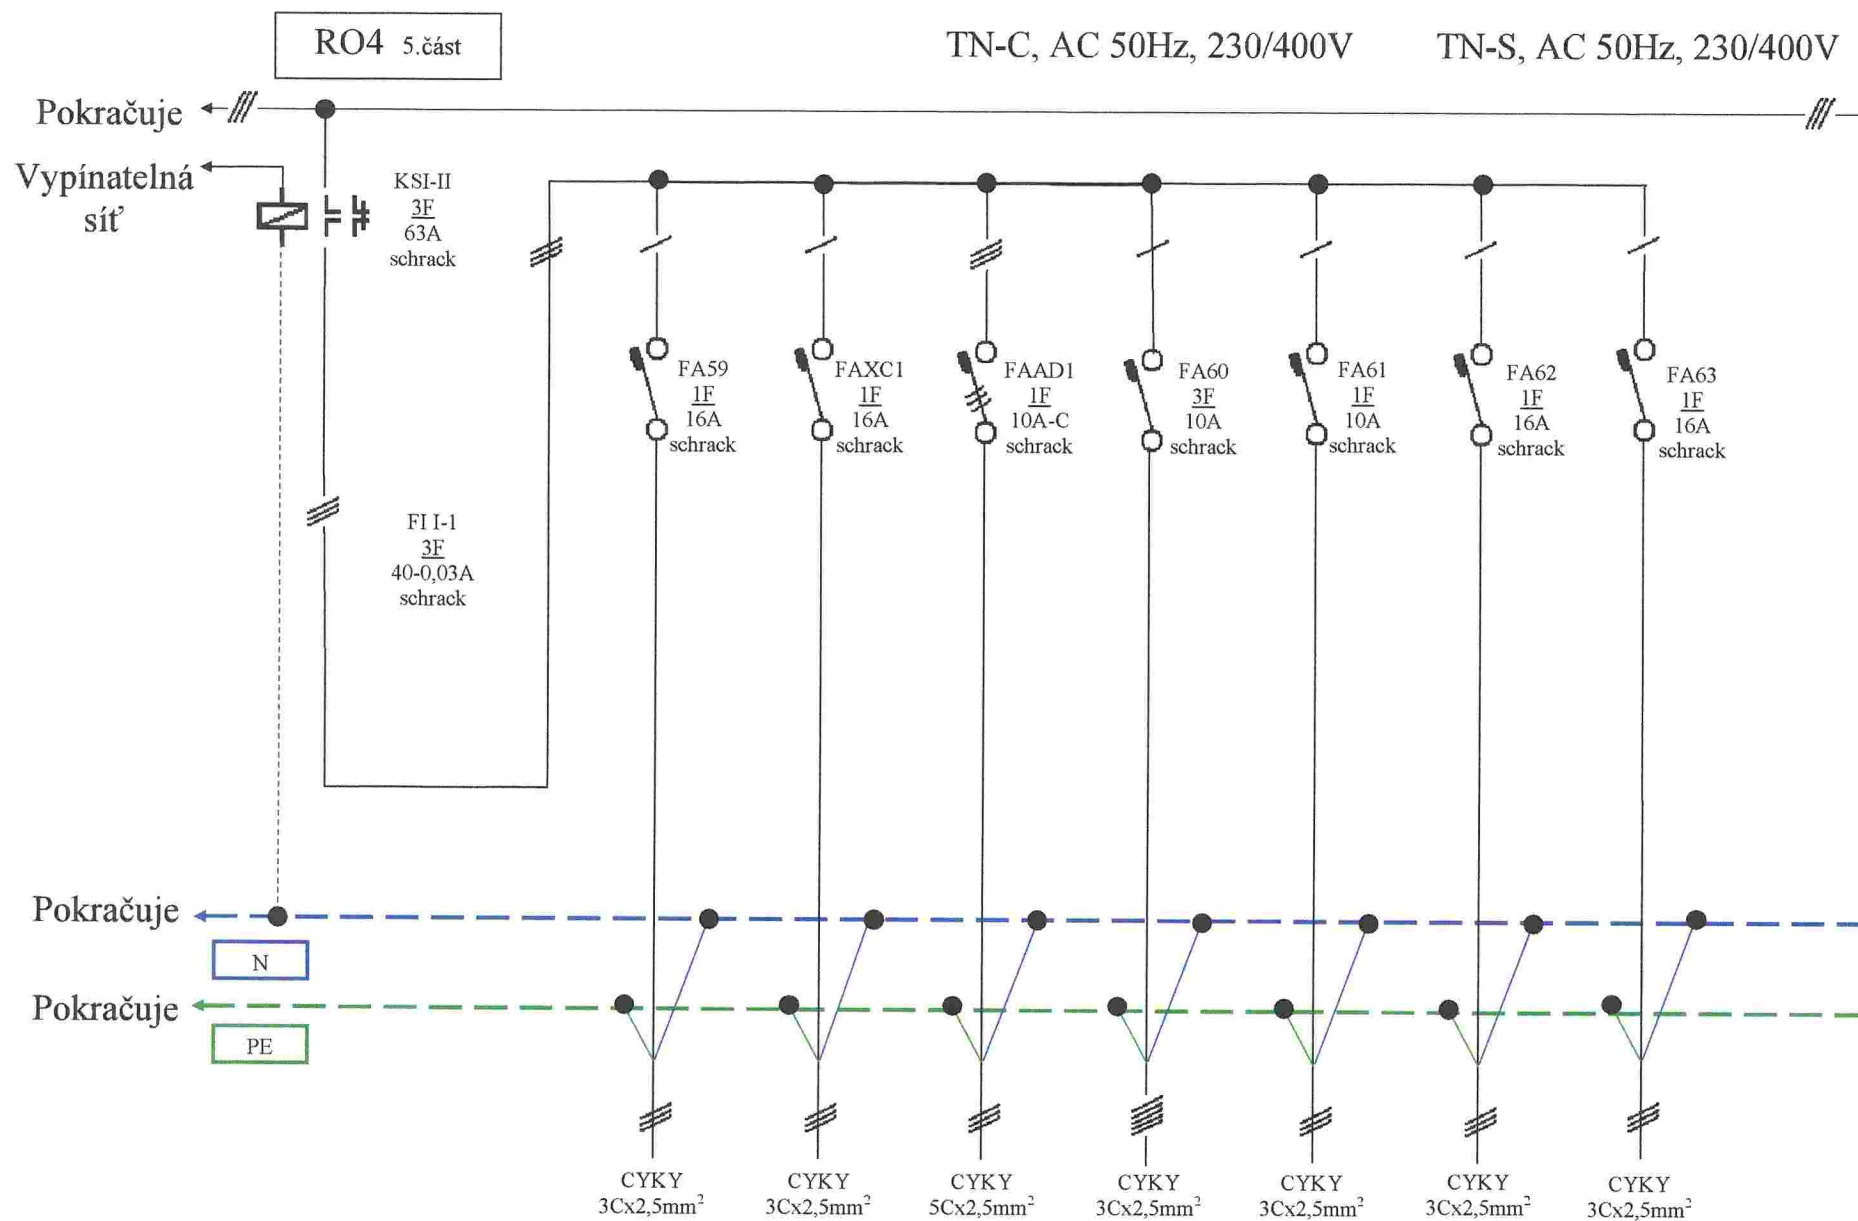

Dokumentace dle skutečného provedení:	Objekt:	Výkres:	Vyhotovil:
Ze dne 27.7.2012	BK Hala, ul.Maroldova, Děčín	Elektroinstalace silnoprúd- RO4- 5.část	Veselý Petr