



Dokumentace dle skutečného provedení:	Objekt:	Výkres:	Vyhotovil:
Ze dne 27.7.2012	BK Hała, ul.Maroldova, Děčín	Elektroinstalace silnoprud- RO1- 1.část	Veselý Petr

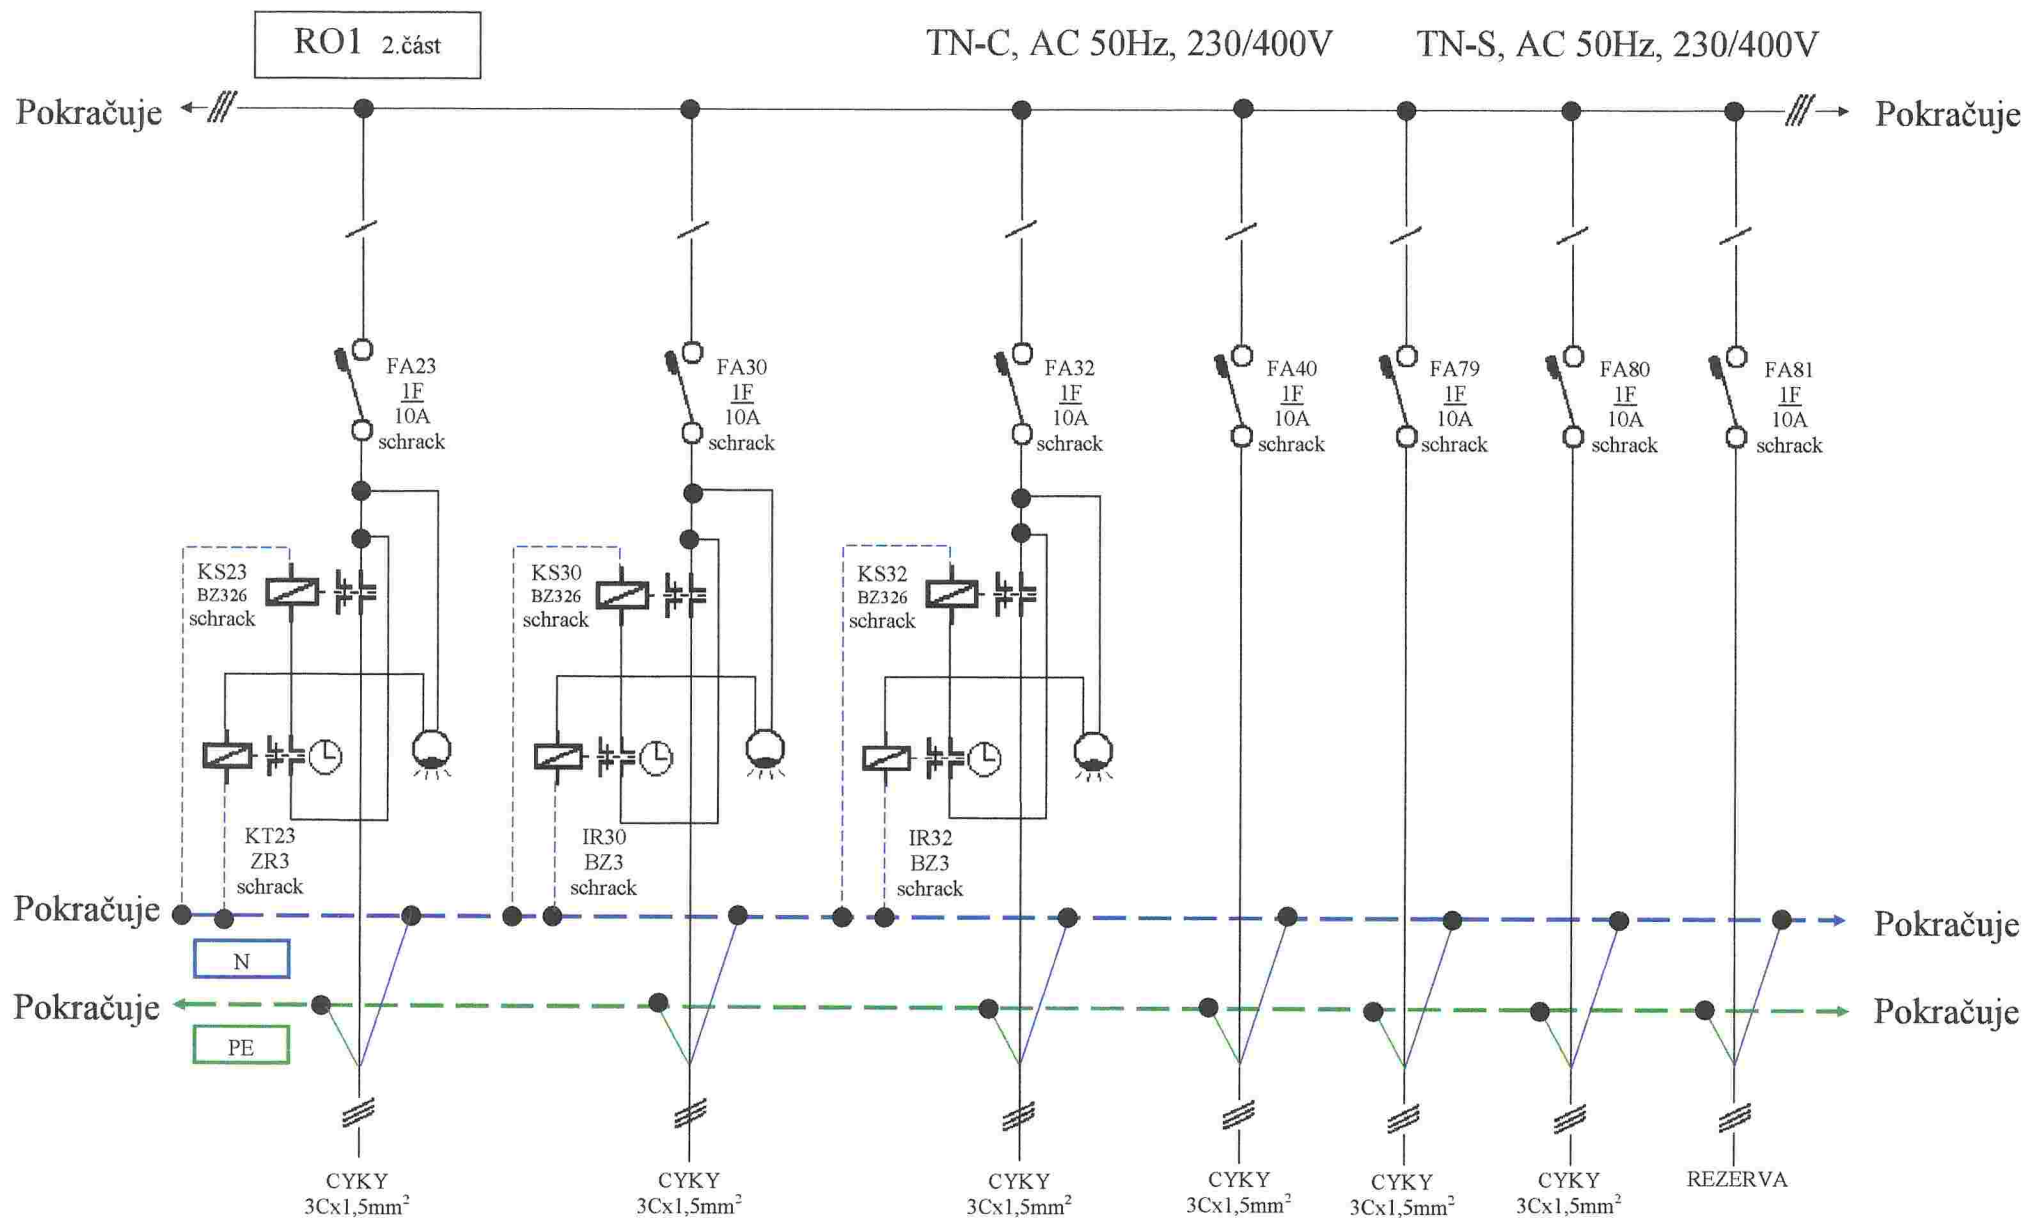

Dokumentace dle skutečného provedení: Ze dne 27.7.2012	Objekt: BK Hala, ul.Maroldova, Děčín	Výkres: Elektroinstalace silnoproud- RO1- 2.část	Vyhotovil: Veselý Petr
---	---	---	---------------------------

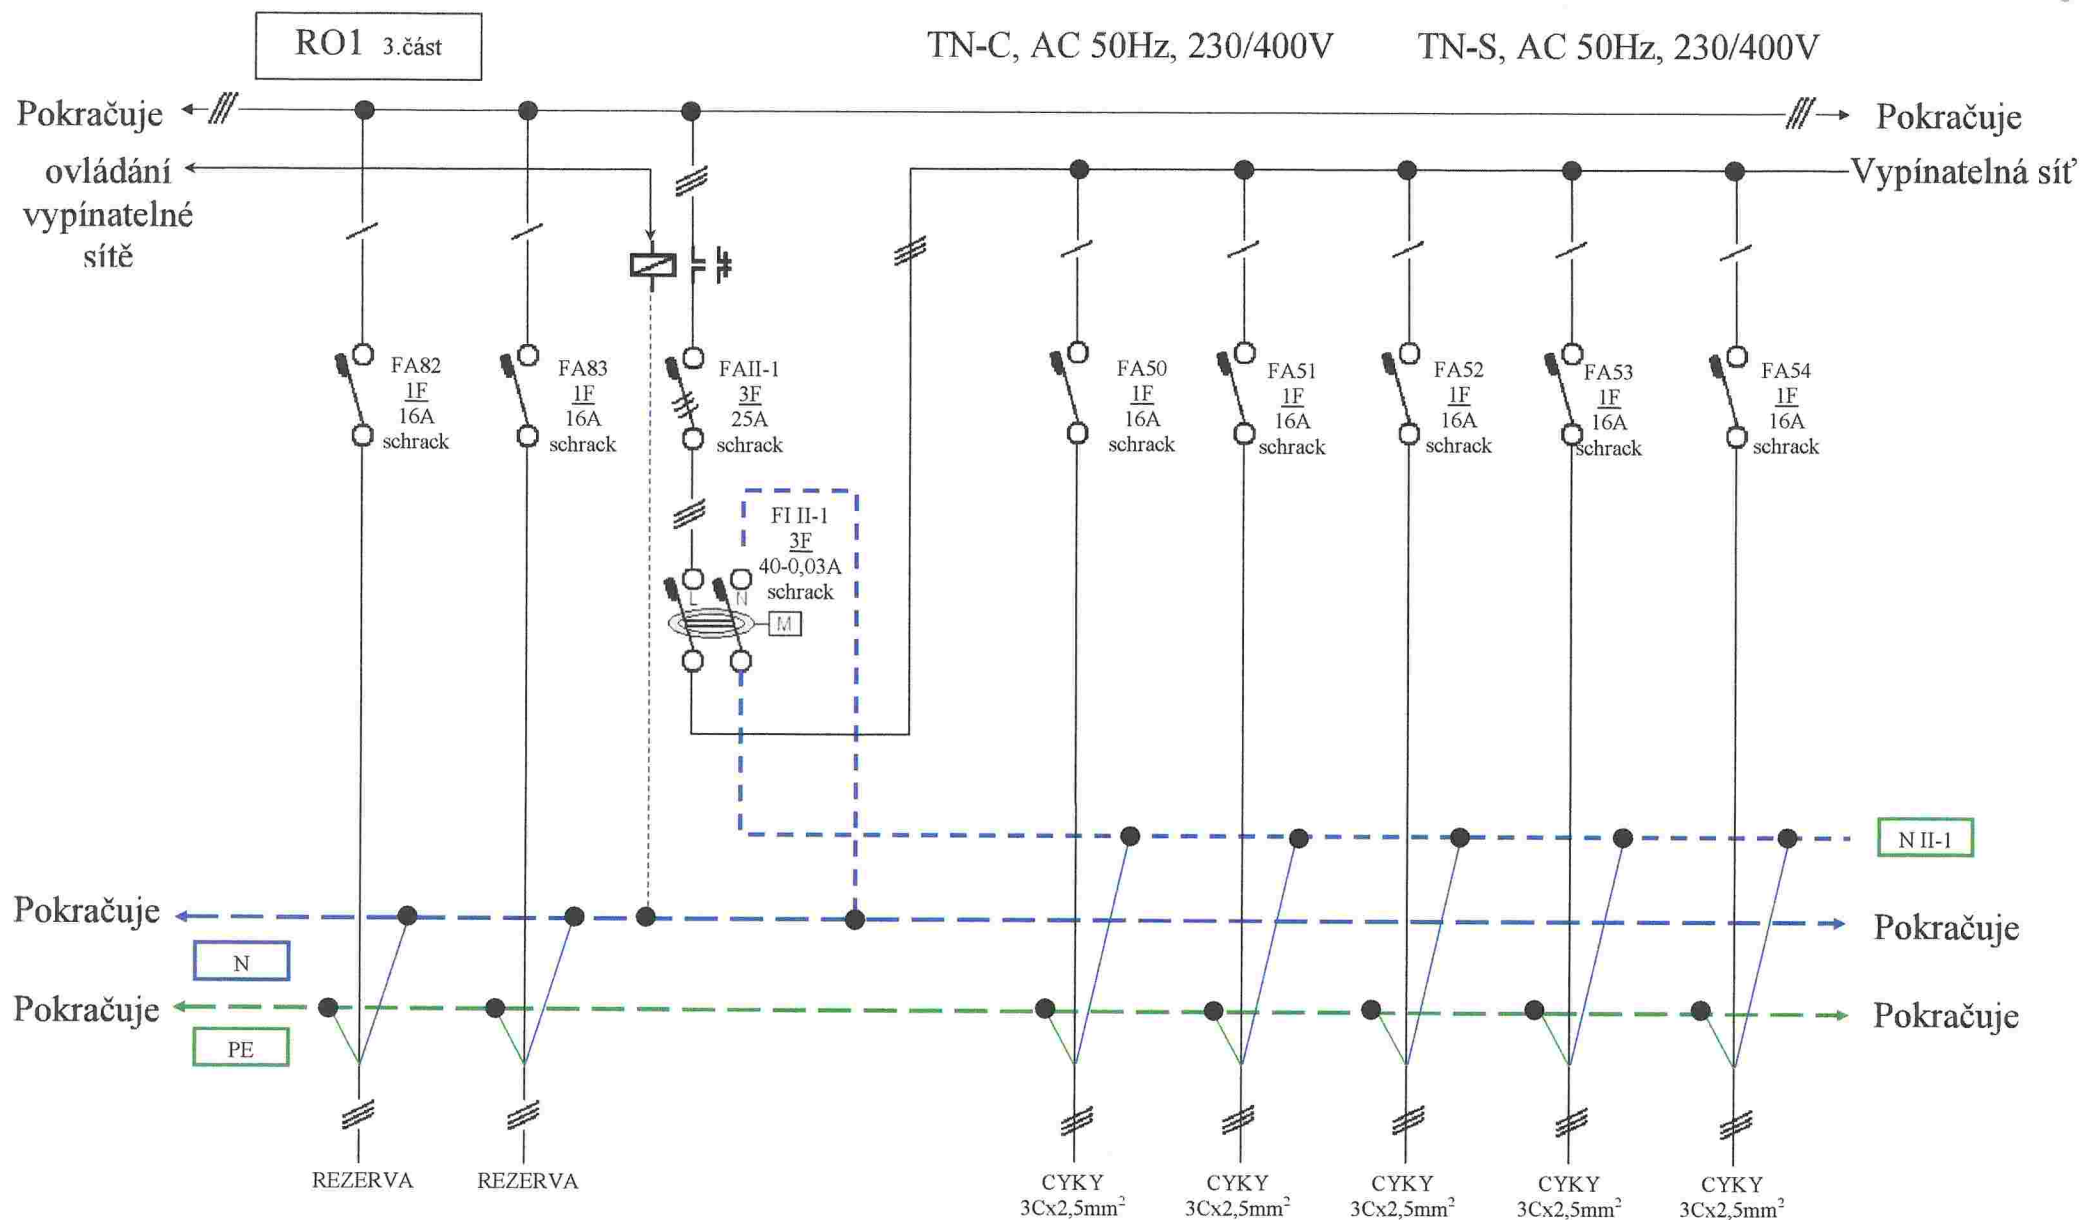

Dokumentace dle skutečného provedení:	Objekt:	Výkres:	Vyhotovil:
Ze dne 27.7.2012	BK Hala, ul.Maroldova, Děčín	Elektroinstalace silnoprúd- RO1- 3.část	Veselý Petr

