

DODATEK č. 1
KE SMLOUVĚ O DÍLO č. objednatele 2020-0135/OR
ze dne 25.02.2020

uzavřená dle ustanovení § 2586 a násl. zákona č. 89/2012Sb., občanský zákoník

„Bezbariérové úpravy Školní jídelny Děčín IV, Jungmannova 640/3“

Smluvní strany

Objednatel:	Statutární město Děčín
Sídlo:	Magistrát města Děčín, Mírové nám.1175/5, 405 38 Děčín IV
Statutární zástupce:	Jaroslav Hrouda, pověřen výkonem pravomoci primátora města
IČO:	00261238
DIČ:	CZ 00261238
Bankovní spojení:	Česká spořitelna Praha
Číslo účtu:	921402389/0800

v dalším textu smlouvy uváděna rovněž jako „**objednatel**“
a

Zhotovitel:	HORIZONT – NARE s.r.o.
Sídlo:	Vodní 342/5, 737 01 Český Těšín
Statutární zástupce:	
IČO:	25867555
DIČ:	CZ25867555
Bankovní spojení:	Česká spořitelna a.s.
Číslo účtu:	1727308369/0800

v dalším textu smlouvy uváděna rovněž jako „**zhotovitel**“, společně s objednatelem dále jen
„**smluvní strany**“

Předmět dodatku

1. Dle SOD č. objednatele 2020-0135/OR ze dne 25.02.2020 čl. III, odst. 1 byla doba provedení díla 60 dnů. Na základě odsouhlasených dodatečných stavebních prací je lhůta pro dokončení prodloužena o 30 dnů.
2. Dle SOD č. objednatele 2020-0135/OR ze dne 25.02.2020 čl. IV, odst. 1 byla dohodnuta cena za provedení díla 1 231 131,45,- Kč bez DPH. Smluvní strany se dohodly, že zhotovitel provede nad rámec stavebních výkonů dle SOD další dodatečné práce zjištěné na základě provedení sondy dle projektové dokumentace. Jedná se o kompletní odstranění původní podlahy pod plánovanou vertikální zdvižnou plošinou a provedení nové. Veškeré vícepráce jsou blíže specifikované v příloženém rozpočtu a výkresech dle návrhu projektanta.

 
Cena za dílo dle SOD č. 2020-0135/OR bez DPH: 1 231 131,45,- Kč

Cena víceprací – dodatek č. 1 36 711,55,- Kč

Celková cena díla bez DPH 1 267 843,00,- Kč

3. Ostatní články SOD se nemění.

V Děčíně dne



za objednatele
Jaroslav Hrouda
pověřen výkonem pravomoci primátora města

za zhotovitele

jednatel

Položkový rozpočet stavby

Stavba:	011	Zastřešení Jungmanova-bezbarierové úpravy	
Objekt:	SO 01	Zastřešení Jungmanova-bezbarierové úpravy	
Rozpočet:	1	Zastřešení Jungmanova-bezbarierové úpravy	
Objednatel:	Statutární město Děčín Mírové nám. 1175/5 40502 Děčín-Děčín IV-Podmokly		IČO: 00261238 DIČ: CZ00261238
Zhotovitel:	HORIZONT - NARE s.r.o.		IČO: 25867555 DIČ: CZ25867555
Vypracoval:	Ing. Jiří Marek		

Rozpis ceny				Celkem
HSV				32 984,73
PSV				3 297,40
MON				0,00
Vedlejší náklady				429,42
Ostatní náklady				0,00
Celkem				36 711,55

Rekapitulace daní		
Základ pro sníženou DPH	15 %	0,00 CZK
Snížená DPH	15 %	0,00 CZK
Základ pro základní DPH	21 %	36 711,55 CZK
Základní DPH	21 %	7 709,43 CZK
Zaokrouhlení		0,00 CZK
Cena celkem s DPH		44 420,98 CZK

v _____

Za zhotovitele

dne _____

Za objednatele

Rekapitulace dílů

Číslo	Název	Typ dílu			Celkem	%
3	Svislé a kompletní konstrukce	HSV			72,00	0
4	Vodorovné konstrukce	HSV			25 403,58	69
95	Dokončovací konstrukce na pozemních stavbách	HSV			2 000,00	5
96	Bourání konstrukcí	HSV			1 289,25	4
99	Staveništní přesun hmot	HSV			3 476,50	9
783	Nátěry	PSV			2 047,40	6
799	Ostatní	PSV			1 250,00	3
D96	Přesuny sutí a vybouraných hmot	PSU			743,40	2
VN	Vedlejší náklady	VN			429,42	1
Cena celkem					36 711,55	100

Položkový rozpočet

S:	011	Zastřešení Jungmanova-bezbarierové úpravy
O:	SO 01	Zastřešení Jungmanova-bezbarierové úpravy
R:	1	Zastřešení Jungmanova-bezbarierové úpravy

P.č.	Číslo položky	Název položky	MJ	Množství	Cena / MJ	Celkem	Hmotnost / MJ	Hmotnost celk.(t)	Dem. hmotnost / MJ	Dem. hmotnost celk.(t)	Cen. soustava / platnost	Cenová úroveň
Díl: 3		Svislé a kompletní konstrukce				72,00		0,01		0,00		
1	346244361RT2	Zazdívká rýh, potrubí, kapes cihlami tl. 6,5 cm s použitím suché maltové směsi	m2	0,07200	1 000,00	72,00	0,12	0,01	0,00	0,00	RTS 20/ I	RTS 20/ I
		zazdívká kapes po osazení U profilů : 4*0,18*0,1		0,07200								
Díl: 4		Vodorovné konstrukce				25 403,58		1,31		0,00		
2	411321315R00	Stropy deskové ze železobetonu C 20/25	m3	0,45229	20 000,00	9 045,80	2,53	1,14	0,00	0,00	RTS 20/ I	RTS 20/ I
		beton nad otvorem v tl. 203 mm : 0,95*1,465*0,203 3,14*0,475*0,475/2*0,203		0,28253 0,07191								
		beton přetažený na zdivo, v tl. 50 mm : 0,4*1,465*0,05 0,25*1,465*0,05 2*3,14*0,8/2*0,4*0,05		0,02930 0,01831 0,05024								
3	411351801R00	Bednění čel stropních desek, zřízení	m	0,63420	10 000,00	6 342,00	0,03	0,02	0,00	0,00	RTS 20/ I	RTS 20/ I
		bednění podbetonávky U16 v kapsách, bednění cca 15 x 15 cm : 4*0,15*0,15 bednění desky po obvodě, výška bednění 10 cm : 2*1,465*0,1 2*3,14*0,8/2*0,1		0,09000 0,29300 0,25120								
4	411351802R00	Bednění čel stropních desek, odstranění	m	0,63420	5 000,00	3 171,00	0,00	0,00	0,00	0,00	RTS 20/ I	RTS 20/ I
		bednění podbetonávky U16 v kapsách, bednění cca 15 x 15 cm : 4*0,15*0,15 bednění desky po obvodě, výška bednění 10 cm : 2*1,465*0,1 2*3,14*0,8/2*0,1		0,09000 0,29300 0,25120								
5	411354171R00	Podpěrná konstr. stropů do 5 kPa - zřízení	m2	1,74598	204,50	357,05	0,00	0,00	0,00	0,00	RTS 20/ I	RTS 20/ I
		podpěra vlnitého plechu : 0,95*1,465 3,14*0,475*0,475/2		1,39175 0,35423								
6	411354172R00	Podpěrná konstr. stropů do 5 kPa - odstranění	m2	1,74598	55,90	97,60	0,00	0,00	0,00	0,00	RTS 20/ I	RTS 20/ I
		podpěra vlnitého plechu : 0,95*1,465 3,14*0,475*0,475/2		1,39175 0,35423								
7	411354256R00	Bednění stropů plech pozink. vlna 50 mm tl. 1,0 mm	m2	1,74598	665,00	1 161,08	0,01	0,02	0,00	0,00	RTS 20/ I	RTS 20/ I
		vložení na spodní pásnici U160 : 0,95*1,465 3,14*0,475*0,475/2		1,39175 0,35423								
8	411354271R00	Příplatek za lože z malty pro uložení ocel. prvků	m2	0,04800	23,70	1,14	0,01	0,00	0,00	0,00	RTS 20/ I	RTS 20/ I
		podbetonování U160- 150 x 80 mm, v tl. 50 mm : 4*0,15*0,08		0,04800								
9	411361821R00	Výztuž stropů z betonářské oceli 10505(R)	t	0,00505	39 360,00	198,77	1,02	0,01	0,00	0,00	RTS 20/ I	RTS 20/ I
		výztuž d12 ve vlnkách plechu, 6 ks po délce 86 cm : 6*0,86*0,00089*1,1		0,00505								
10	411361921RT8	Výztuž stropů svařovanou síť průměr drátu 8,0, oka 100/100 mm KY49	t	0,04740	36 100,00	1 711,14	1,05	0,05	0,00	0,00	RTS 20/ I	RTS 20/ I
		bude použit celý 1 ks sítě : 1*0,0474		0,04740								
11	4113941123RU3	Osazení válcovaných nosníků ve stropích č. 14 - 22 včetně dodávky profilu U č. 16	t	0,06636	50 000,00	3 318,00	1,10	0,07	0,00	0,00	RTS 20/ I	RTS 20/ I
		1 bm= 18,8 kg : 2*1,765*0,0188		0,06636								
Díl: 95		Dokončovací konstrukce na pozemních stavbách				2 000,00		0,00		0,00		
12	952901114R00	Vyčištění budov o výšce podlaží nad 4 m	m2	10,00000	200,00	2 000,00	0,00	0,00	0,00	0,00	RTS 20/ I	RTS 20/ I
		cca 10 m2 : 10		10,00000								
Díl: 96		Bourání konstrukcí				1 289,25		0,00		0,24		
13	962032231R00	Bourání zdiva z cihel pálených na MVC	m3	0,09785	5 000,00	489,25	0,00	0,00	1,80	0,18	RTS 20/ I	RTS 20/ I
		oddbourání zdiva na tl. 50 mm- viz fezy : 1,465*0,4*0,05 1,465*0,25*0,05 2*3,14*0,8/2*0,4*0,05		0,02930 0,01831 0,05024								
14	973031324R00	Vysekáni kapes zeď cihel. MVC, pl. 0,1m2, hl. 15cm	kus	4,00000	200,00	800,00	0,00	0,00	0,02	0,06	RTS 20/ I	RTS 20/ I
		Včetně pomocného lešení o výšce podlahy do 1900 mm a pro zatížení do 1,5 kPa (150 kg/m2). 4 ks kapes pro osazení U profilů : 4		4,00000								
Díl: 99		Staveništní přesun hmot				3 476,50		0,00		0,00		
15	900 R02	HZS stavební dělník v tarifní třídě 5	h	5,00000	430,50	2 152,50	0,00	0,00	0,00	0,00	RTS 20/ I	RTS 20/ I
		vyměňování, pasování, přímocno : 5		5,00000								
16	998011001R00	Přesun hmot pro budovy zděné výšky do 6 m	t	1,32400	1 000,00	1 324,00	0,00	0,00	0,00	0,00	RTS 20/ I	RTS 20/ I
		1,324		1,32400								
Díl: 783		Nátěry				2 047,40		0,00		0,00		
17	783122110R00	Nátěr syntetický OK "A" dvojnásobný	m2	2,04740	1 000,00	2 047,40	0,00	0,00	0,00	0,00	RTS 20/ I	RTS 20/ I
		nátěr ocelových profilů U16 : 2*1,765*(2*0,16+4*0,065)		2,04740								


Položkový rozpočet

S:	011	Zastřešení Jungmanova-bezbarierové úpravy
O:	SO 01	Zastřešení Jungmanova-bezbarierové úpravy
R:	1	Zastřešení Jungmanova-bezbarierové úpravy


P.č.	Číslo položky	Název položky	MJ	Množství	Cena / MJ	Celkem	Hmotnost / MJ	Hmotnost celk.(t)	Dem. hmotnost / MJ	Dem. hmotnost celk.(t)	Cen. soustava / platnost	Cenová úroveň
Díl: 799		Ostatní				1 250,00		0,00		0,00		
18	1	Osazení a dodávka kopoflexové chráničky umístění- dle požadavku investora : 1	kus	1,00000	250,00	250,00	0,00	0,00	0,00	0,00	Vlastní	Indiv
19	2	Zednické začistění úprava povrchu zazděných kapes a desky po odbednění, případná oprava malby : 1	kpl	1,00000	1 000,00	1 000,00	0,00	0,00	0,00	0,00	Vlastní	Indiv
Díl: D96		Přesuny sutí a vybouraných hmot				743,40		0,00		0,00		
20	979081111R00	Odvoz sutí a vybour. hmot na skládku do 1 km Včetně naložení na dopravní prostředek a složení na skládku, bez poplatku za skládku. výměra-viz bourání : 0,236	t	0,23600	1 500,00	354,00	0,00	0,00	0,00	0,00	RTS 20/ I	RTS 20/ I
21	979081121R00	Příplatek k odvozu za každý další 1 km ostatní na skládku Orlik= 10 km, tzn. 10-1= 9 x množství : 9*0,236	t	2,12400	50,00	106,20	0,00	0,00	0,00	0,00	RTS 20/ I	RTS 20/ I
22	979082111R00	Vnitrostaveništní doprava sutí do 10 m výměra-viz bourání : 0,236	t	0,23600	200,00	47,20	0,00	0,00	0,00	0,00	RTS 20/ I	RTS 20/ I
23	979990001R00	Poplatek za skládku stavební sutí výměra-viz bourání : 0,236	t	0,23600	1 000,00	236,00	0,00	0,00	0,00	0,00	RTS 20/ I	RTS 20/ I
Díl: VN		Vedlejší náklady				429,42		0,00		0,00		
24	005121 R	Zařízení staveniště 1	%	1,00000	286,42	286,42	0,00	0,00	0,00	0,00	RTS 20/ I	Indiv
25	VRN2	Přesun stavebních kapacit 1	%	1,00000	143,00	143,00	0,00	0,00	0,00	0,00	Vlastní	Indiv
Celkem						36 711,55						

Poznámky uchazeče k zadání

PŮDORYS

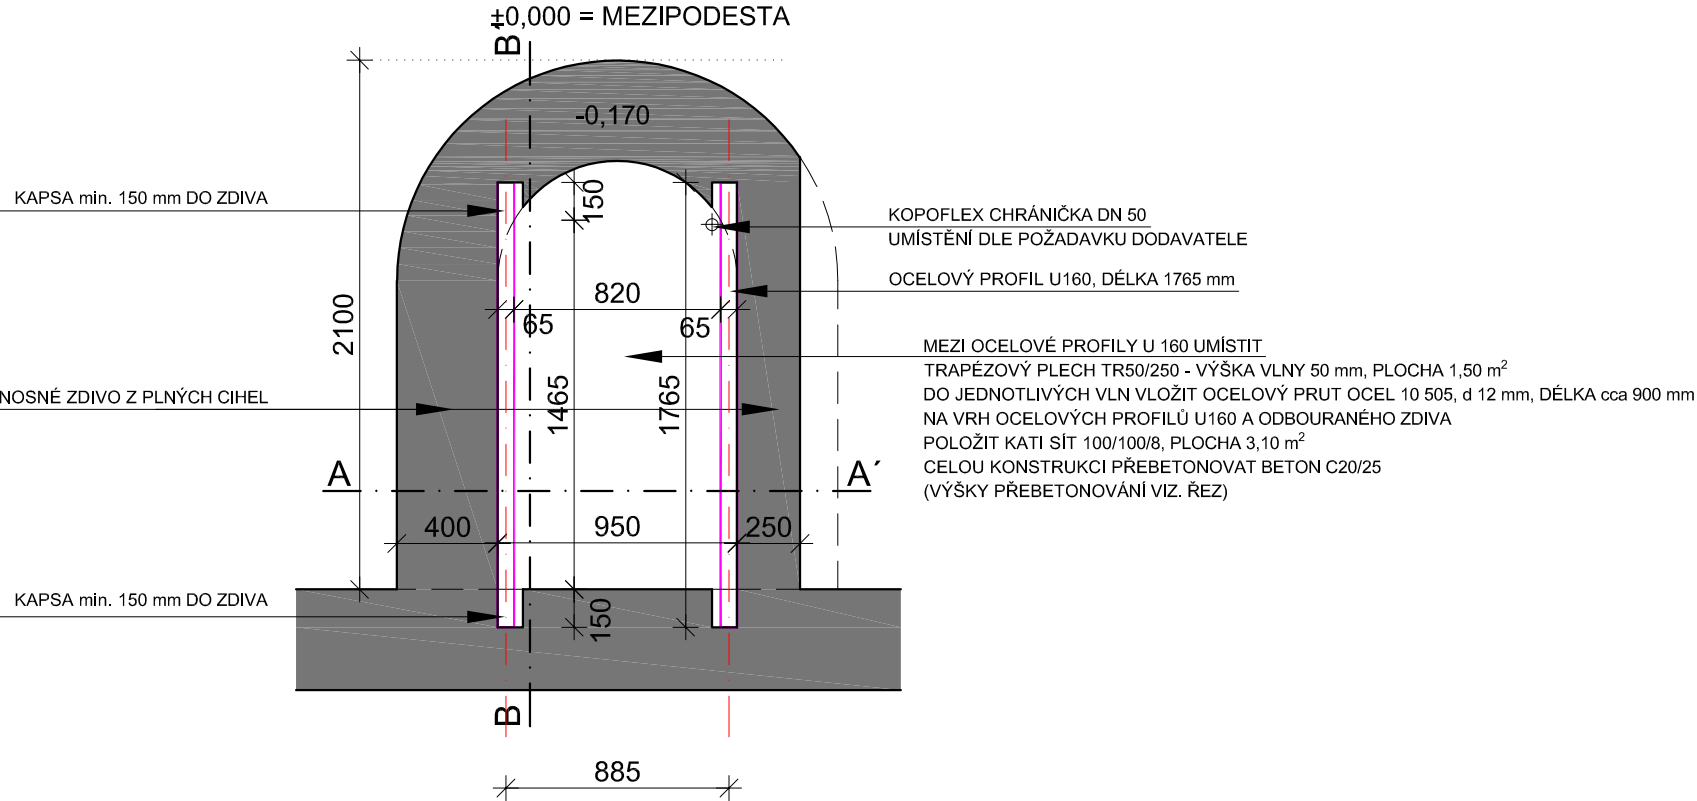

DETAIL KAPSY 1:20

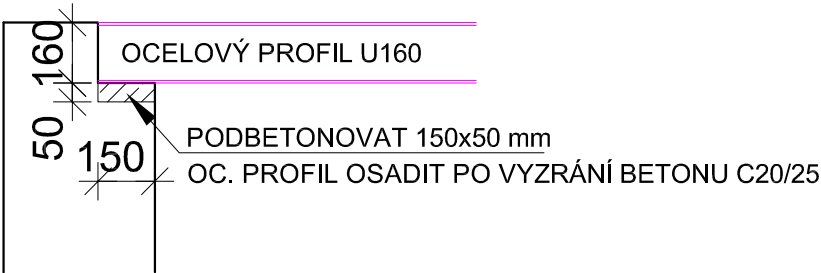

Beton C 20/25				
Označení	plocha (m2)	výška (m)		objem (m ³)
1 - přebetonávka	3,1	0,05		0,155
2	1,5	0,16		0,24
Celkem				0,395

Trapézový plech				
Označení	plocha (m2)	výška (m)		plocha (m2)
TR50/250	1,5			1,5
Celkem				1,5

Ocel - kari síť				
Označení	plocha (m2)	výška (m)		plocha (m2)
Kari síť 100/100/8	3,1			3,1

Ocel - prut 10505				
Označení	průměr (12 mm)	délka (mm)	počet (ks)	
Prut	12	900	6	
U160		1765	2	


POZNÁMKA:

- STAVEBNÍ ÚPRAVA STROPU, DLE SKUTEČNÉHO PROVEDENÍ SOUČASNÉHO STROPU V MÍSTĚ OSAZENÍ ZDVÍŽE
- PŮVODNÍ STROP Z DŮVODŮ POŽADAVKU DODAVATELE ZDVÍŽE ODSTRANĚN A NAVRŽEN NOVÝ


PROJEKTOVÁ DOKUMENTACE JE VYPRACOVÁNA
DLE VYHLÁŠKY č. 499/2006 Sb.
JEDNÁ SE O VÝKRES PŘÍKLADOVÉHO ŘEŠENÍ
PROVÁDĚCÍ DOKUMENTACI SI ZPRACUJE DODAVATEL ZAŘÍZENÍ

Zodpovědný projektant: Ing. Jaromír Matějčíček		Vypracoval: Martin Hübschman, DiS		<	
--	--	---	--	--	--

PŘÍČNÝ ŘEZ A-A' - STÁVAJÍCÍ

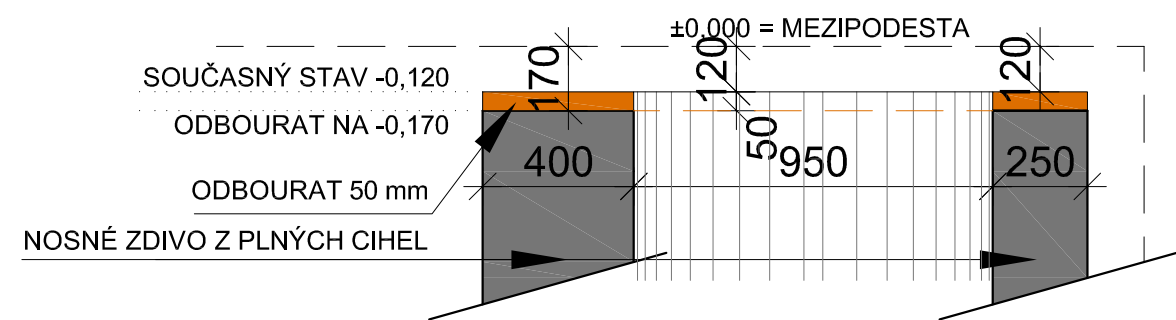

PŘÍČNÝ ŘEZ A-A' - NAVRHOVANÝ

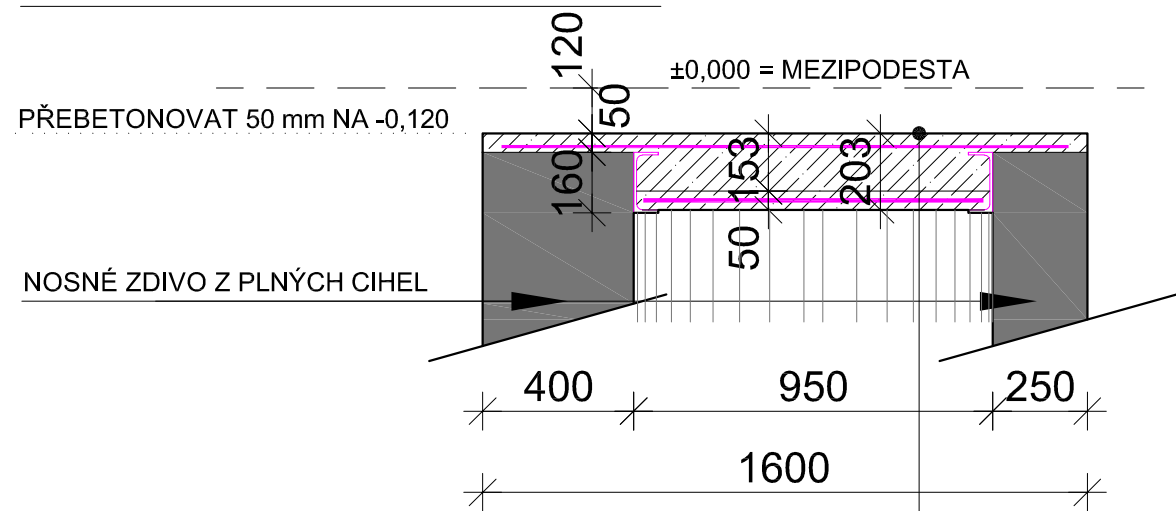

50 mm BETONOVÁ VRSTVA BETON C20/25, PŘETÁHNOUT NA NOSNÉ ZDIVO DO BET. VRSTVY VLOŽIT KARI SÍŤ 100/100/8
160 mm OCELOVÝ PROFIL U160, ULOŽEN DO KAPES VE ZDIVU NA SPODNÍ PŘÍRUBU PROFILU VLOŽIT TRAPÉZOVÝ PLECH TR50/250 - VÝŠKA VLNY 50 mm DO VLN VLOŽIT PRUT OCEL 10 505, d12 mm CELÉ PŘEBETONOVAT BETON C 20/25


POZNÁMKA:

- STAVEBNÍ ÚPRAVA STROPU, DLE SKUTEČNÉHO PROVEDENÍ SOUČASNÉHO STROPU V MÍSTĚ OSAZENÍ ZDVIŽE
- PŮVODNÍ STROP Z DŮVODŮ POŽADAVKU DODAVATELE ZDVIŽE ODSTRANĚN A NAVRŽEN NOVÝ


PROJEKTOVÁ DOKUMENTACE JE VYPRACOVÁNA
DLE VYHLÁŠKY č. 499/2006 Sb.
JEDNÁ SE O VÝKRES PŘÍKLADOVÉHO ŘEŠENÍ
PROVÁDĚCÍ DOKUMENTACI SI ZPRACUJE DODAVATEL ZAŘÍZENÍ

Zodpovědný projektant: Ing. Jaromír Matějček		Vypracoval: Martin Hübschman, DiS		</	
--	--	---	--	---	--

PODÉLNÝ ŘEZ B-B' - STÁVAJÍCÍ

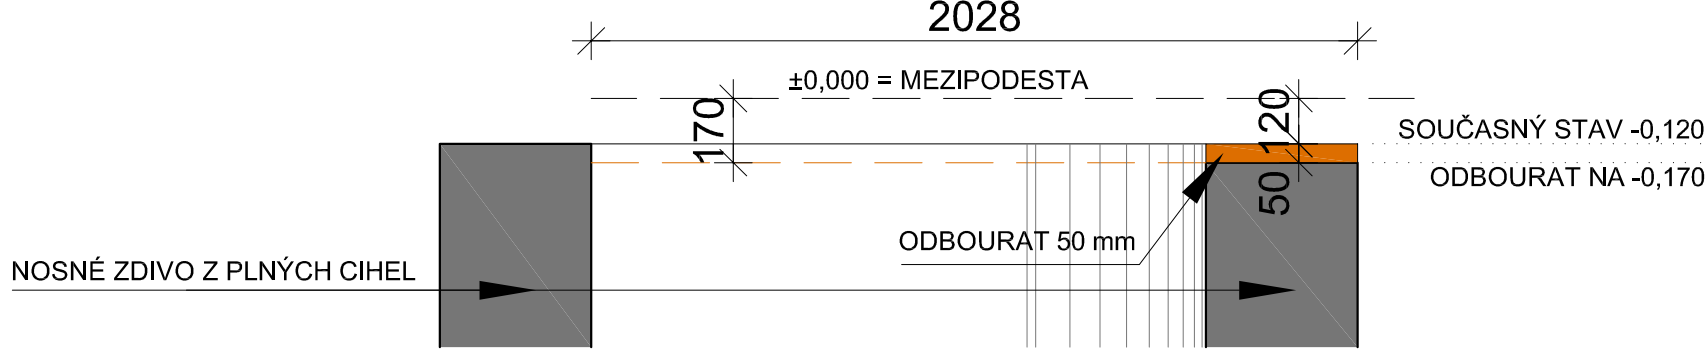

PODÉLNÝ ŘEZ B-B' - NAVRHOVANÝ

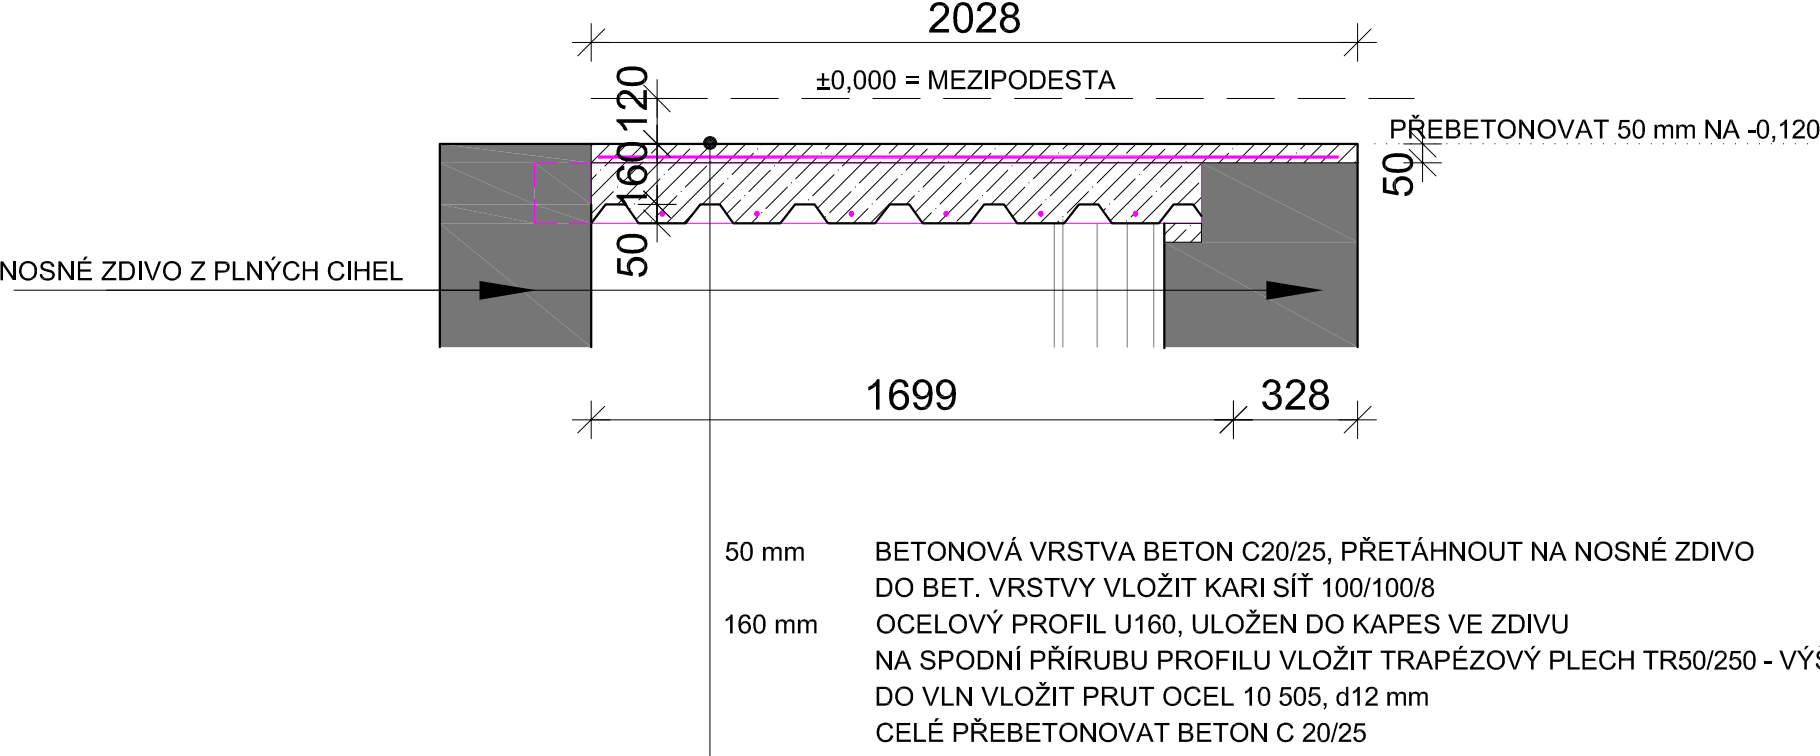

POZNÁMKA:

- STAVEBNÍ ÚPRAVA STROPU, DLE SKUTEČNÉHO PROVEDENÍ SOUČASNÉHO STROPU V MÍSTĚ OSAZENÍ ZDVIŽE
- PŮVODNÍ STROP Z DŮVODŮ POŽADAVKU DODAVATELE ZDVIŽE ODSTRANĚN A NAVRŽEN NOVÝ

PROJEKTOVÁ DOKUMENTACE JE VYPRACOVÁNA
 DLE VYHLÁŠKY č. 499/2006 Sb.
 JEDNÁ SE O VÝKRES PŘÍKLADOVÉHO ŘEŠENÍ
 PROVÁDĚCÍ DOKUMENTACI SI ZPRACUJE DODAVATEL ZAŘÍZENÍ

<u>Zodpovědný projektant:</u> Ing. Jaromír Matějčíček	<u>Vypracoval:</u> Martin Hübschman, DiS	 NORDARCH s.r.o. sídlo: Olšichovská 14 405 02 Děčín IČ: 64051056, DIČ: CZ64051056 t: +420412517295 m: +42072456686 e: gmatelcek@nordarch.cz w: www.nordarch.cz	
			Formát: 2/A4
			Datum revize: 03/2020
Investor: Statutární město Děčín, Mírové nám. 1175/5, Děčín IV-Podmokly 405 02 Děčín			Měřítko: 1:20
			Stupeň: -
Místo: p.č. 1023, k.ú. Podmokly	BEZBARIÉROVÉ ÚPRAVY ŠKOLNÍ JÍDELNY V UL. JUNGMANOVA	Č.pare.:	Zak. č.: 276/2017
Stavba:			Č.části PD: D.1.1
Profese:			Č.v.: D.1.1.9
ARCHITEKTONICKO-STAVEBNÍ ŘEŠENÍ			
Výkres:	PODÉLNÉ ŘEZY ZASTROPENÍM		