


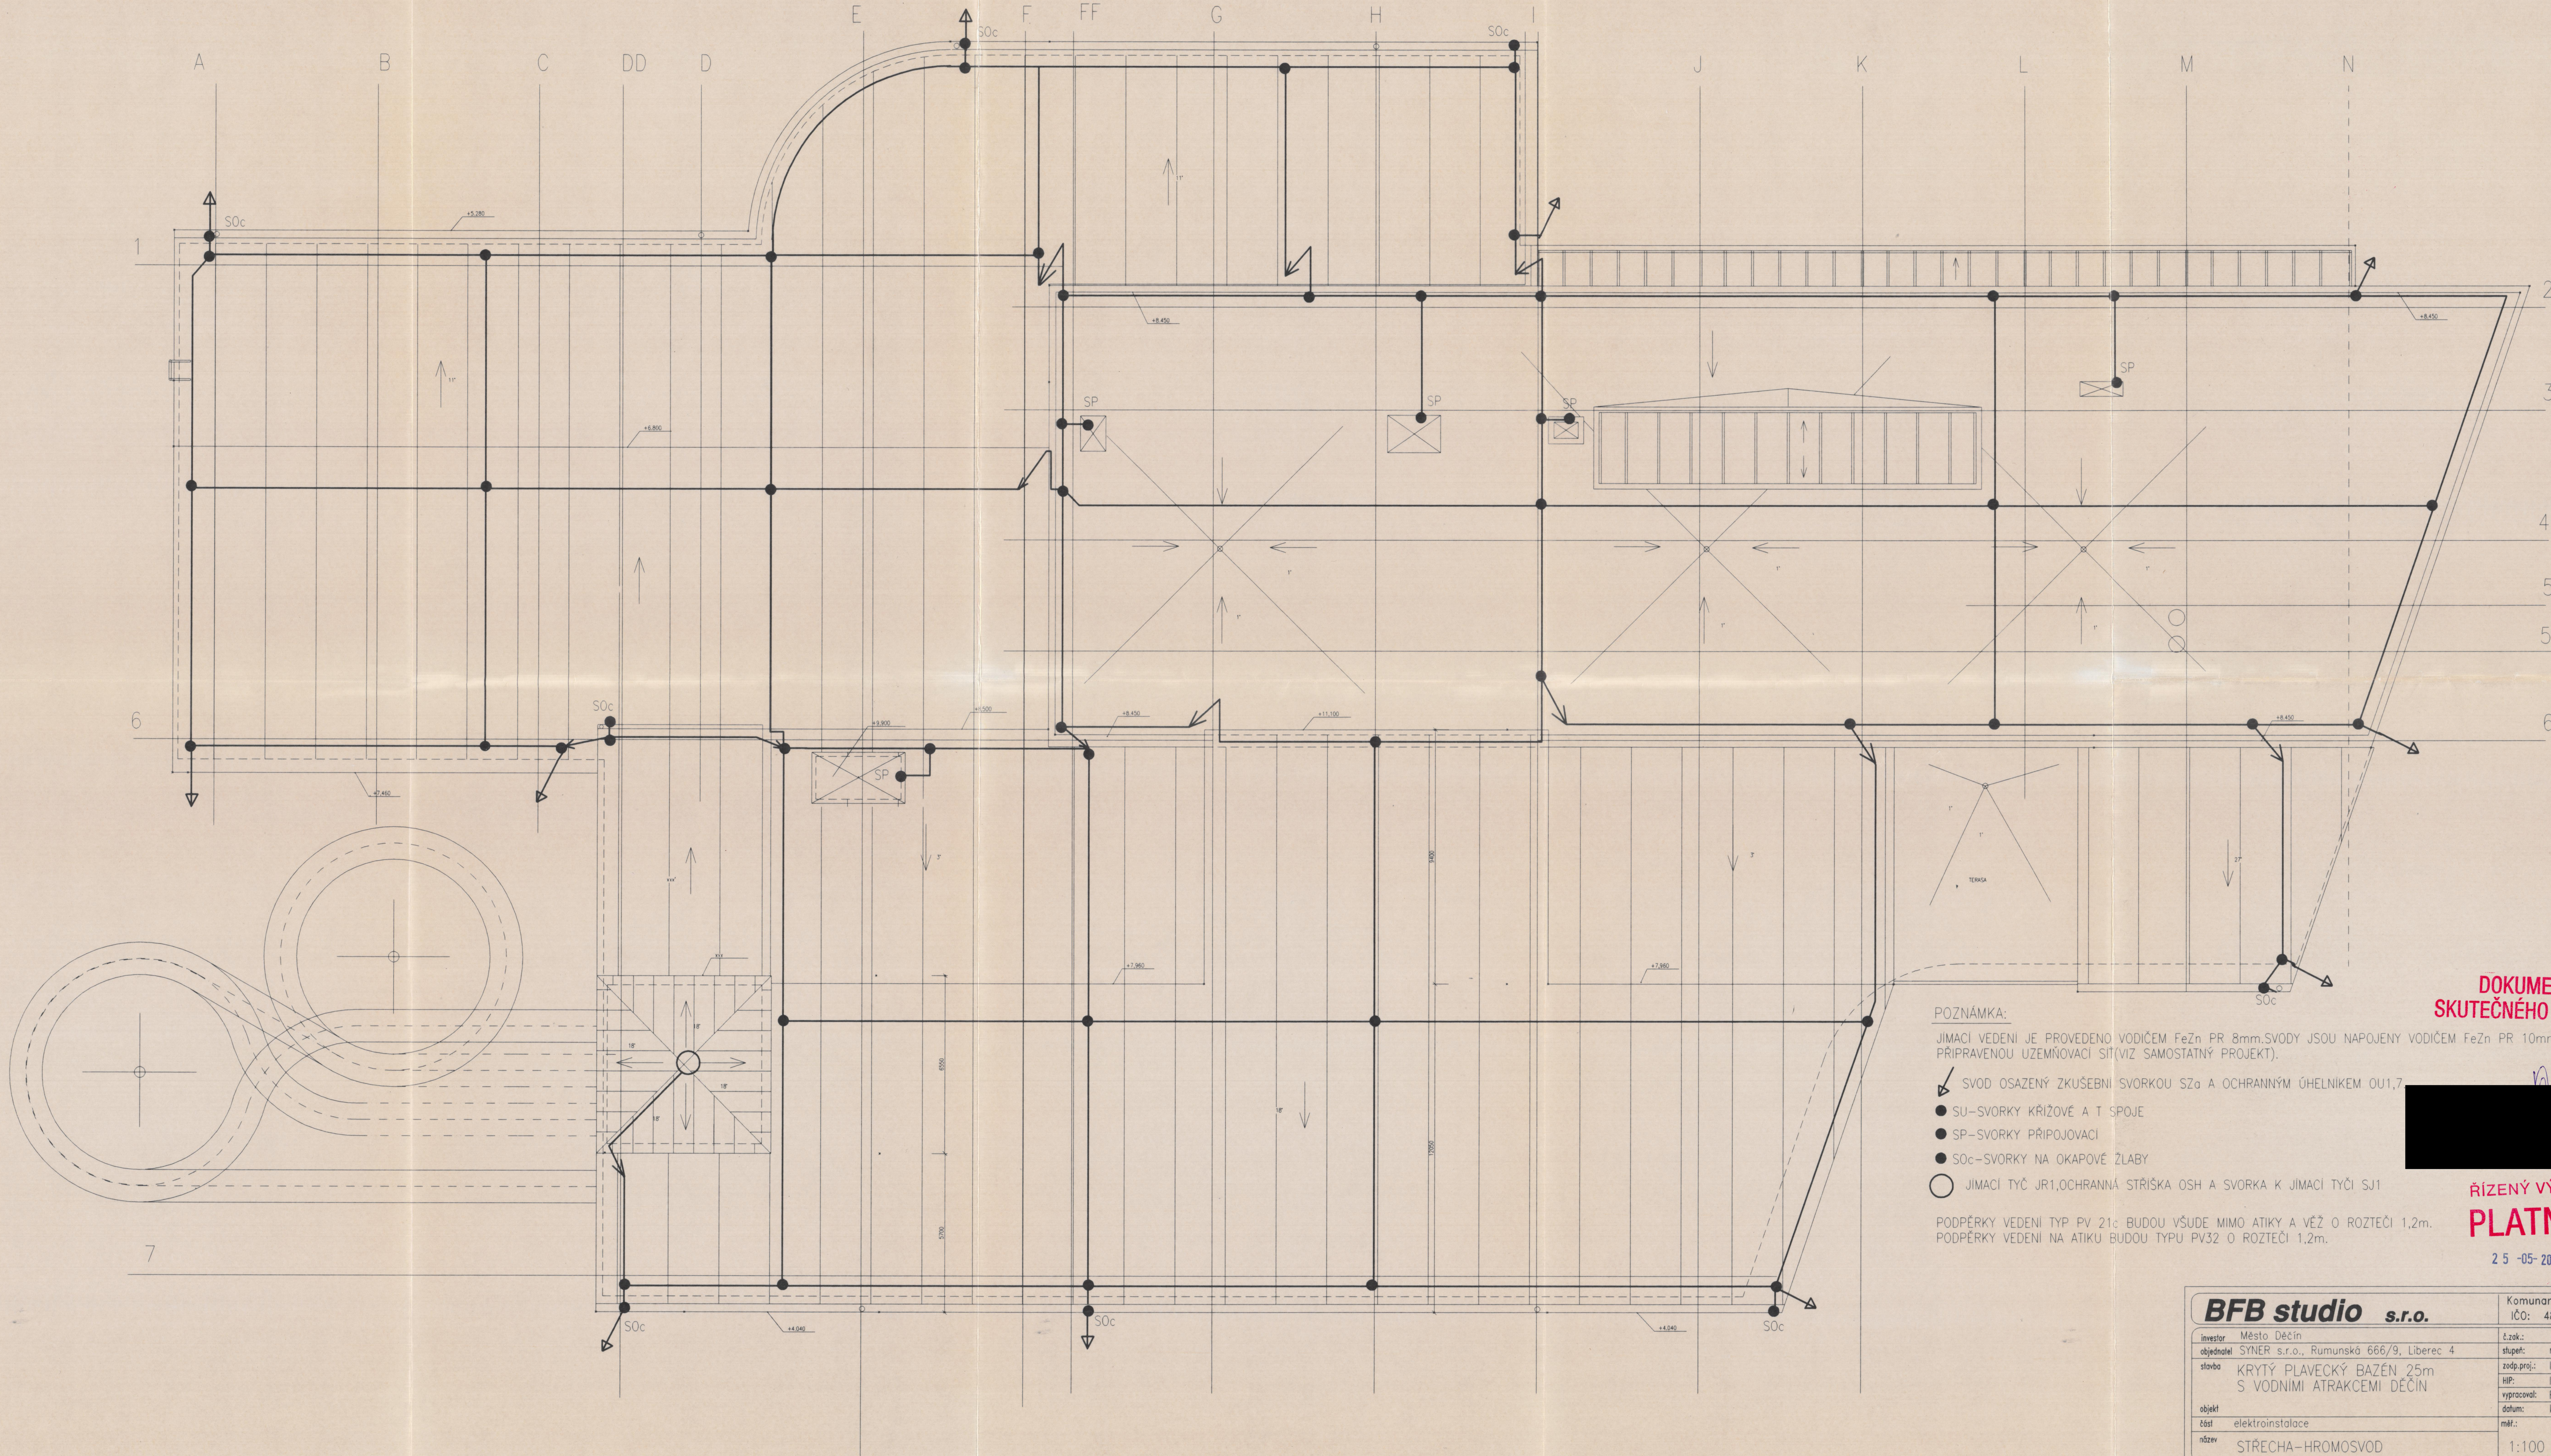

**DOKUMENTACE
SKUTEČNÉHO PROVEDENÍ**

**ŘÍZENÝ VÝTIŠK
PLATNÉ**

2 5 -05- 2000

POZNÁMKA:
JIMACÍ VEDENÍ JE PROVEDENO VODIČEM FeZn PR 8mm.SVODY JSOU NAPOJENY VODIČEM FeZn PR 10mm NA STAVBOU PŘIPRAVENOU UZEMŇOVACÍ SÍŤ(VIZ SAMOSTATNÝ PROJEKT).

- SVOD OSAZENÝ ZKUŠEBNÍ SVORKOU SZa A OCHRANNÝM ÚHELNIKEM OU1,7
- SU-SVORKY KŘÍŽOVÉ A T SPOJE
- SP-SVORKY PŘIPOJOVACÍ
- S0c-SVORKY NA OKAPOVÉ ŽLABY
- JIMACÍ TYČ JR1,OCHRANNA STRÍŠKA OSH A SVORKA K JIMACÍ TYČI SJ1

PODPĚRKY VEDENÍ TYP PV 21c BUDOU VŠUDE MIMO ATIKY A VĚŽ O ROZTEČI 1,2m.
PODPĚRKY VEDENÍ NA ATIKU BUDOU TYPU PV32 O ROZTEČI 1,2m.

BFB studio s.r.o.		Komunardů 3, Praha 7	
investor Město Děčín		IČO: 48535826	
objednatel SYNER s.r.o., Rumunská 666/9, Liberec 4		č.zak.: 1/10/99	
slovo KRYTÝ PLYVECKÝ BAZÉN 25m S VODNÍMI ATRAKCEMI DĚČÍN		stupeň: realizační projekt	
objekt		zod.proj: Ing.A.Železník	
část elektroinstalace		HIP: Ing.S.Bořicha	
název STŘECHA-HROMOSVOD		vypracoval: F.Ruda	
		datum: květen 2000	
		mšk.: č.výkr. č.paré	
		1:100 EL12	