



V Chomutově, dne 30.3.2021

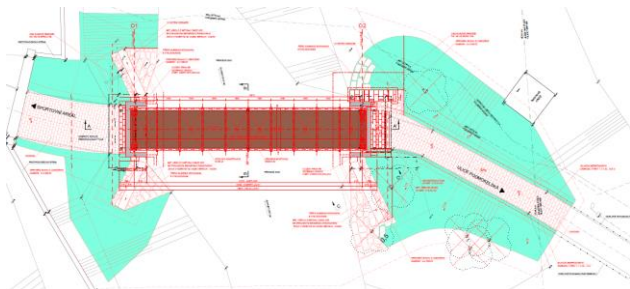
č.j.: RSD-3245/2021-2

Vyřizuje: Ing. Josef Maier

mob.: +420 601 550 519

josef.maier@rsd.cz**Vyjádření k PD pro stavební řízení pro stavbu: „Rekonstrukce lávky přes Jílovský potok DC-016L“ - silnice I/13**

K Vaší žádosti o vyjádření ke stavebnímu řízení výše uvedené stavby ze dne 26.3.2021 (zasláno datovou schránkou) vč. PD z 12/2020 ve stupni „DSP/PDPS“ (PD vyhotovena společností S.A.W. Consulting s.r.o., středisko Božtěšická 216/34, Ústí nad Labem, pro investora Statutární město Děčín, pod zak.č. 2020-020, **neopatřena autorizačním razítkem - v nesouladu s Rozhodnutím č. R1905-4 představenstva ČKAIT ze dne 21. 11. 2019**), Vám **Ředitelství silnic a dálnic ČR Správa Chomutov**, jako majetkový správce komunikace I.třídy I/13 (stavba komunikace umístěna na pozemcích p.č. 3725/16 a p.č. 3657/102, k.ú. Podmokly, dále vlastník, resp. správce parcely p.č. 3657/96, k.ú. Podmokly), **sděluje, že podmíněně souhlasí s předloženou PD za níže uvedených podmínek:**

Informativní výřez z koordinační situace:**Výřez ze snímku z iKN:****Podmínky:**

- požadujeme doložit Plnou moc od Statutárního města Děčín pro společnost S.A.W. Consulting s.r.o., Varnsdorf, k oprávnění investora zastupovat,
- stavební práce budou prováděny tak, aby nedocházelo k ohrožení bezpečnosti a plynulosti silničního provozu na silnici I/13,
- stavební práce budou prováděny tak, aby nedocházelo ke znečištění povrchu silnice a silničního příslušenství silnice I/13; případné znečištění silnice způsobené stavební činností bude toto okamžitě odstraněno,
- na silnici I. třídy I/13 nebude skladován žádný materiál,
- **stavební práce ve vztahu k silnici I/13 a pozemkům ŘSD ČR bude oprávněn kontrolovat, připomínkovat a zapisovat do stavebního deníku technický dozor ŘSD ČR, který bude vykonávat činnosti směřující k řádnému provádění prací dle podmínek a požadavků správce komunikace a pozemků. Zhotovitel a investor mu tuto činnost umožní a poskytne plnou součinnost;** jména a kontaktní údaje odpovědných nebo pověřených pracovníků naší organizace Vám budou, na vyžádání, sdělena před zahájením stavby, zhotovitel je povinen si toto vyžádat min. 2 měsíce před vlastním zahájením stavby,

Dopředu upozorňujeme na další požadavky:

- zahájení vlastních stavebních prací souvisejících se stavbou mostu bude prokazatelně oznámeno majetkovému správci komunikace I. třídy I/13, Ing. Josefu Maierovi (nebo pověřené osobě - viz odstavec výše) - minimálně 10 pracovních dnů předem na e-mail: josef.maier@rsd.cz (mob. +420 601 550 519),
- minimálně 15 dnů před závěrečnou kontrolní prohlídkou se stavbou mostu bude majetkovému správci komunikace I. třídy I/13 (Ing. Josef Maier) nebo pověřené osobě za ŘSD ČR (viz výše) předložen předávací protokol, jehož součástí bude písemné sdělení s obsahem:



- a. kdo prováděl stavební práce,
- b. kde byly stavební práce prováděny,
- c. doba zahájení a ukončení prací,
- d. GP skutečného provedení stavby,
- e. záruky za provedení práce, kde požadavek naší organizace je na provedené práce v souvislosti s uvedením pozemků do řádného stavu v rozsahu **60 měsíců**.

Dále upozorňujeme na povinnost vypořádání majetkoprávních vztahů po vydání příslušných rozhodnutí, a to uzavřením smlouvy o výpůjčce (pouze v rámci recipacity) nebo nájemní smlouvy, případně i další smlouvy (návrhy smluv si poté vyžádejte na eva.wranova@rsd.cz)

Vypořádání pozemků trvale zastavěné stavebním objektem SO 201 (resp. přilehlým chodníkem – stezky pro pěší), bude na základě záborových elaborátů zpracovaných z projektové dokumentace skutečného provedení stavby a jejího skutečného zaměření, následně po dokončení stavby.

Zpracovaný oddělovací GP spolu se žádostí o vypořádání trvale zastavěných pozemků výše uvedenou stavbou zašlete na e-mailovou adresu: katerina.borikova@rsd.cz

Platnost toho vyjádření je jeden rok ode dne vydání a lze jej použít jako pro příslušný silniční správní úřad KÚÚK, ODaSH (stavební práce v ochranném pásmu).

Pozn: Vzhledem k současnému stavu řešení komplexního GP stavby ŘSD ČR „Silnice I/62 Děčín – Vilsnice“, lze akceptovat pouze dočasný zábor parcel p.č. 3657/96 a p.č. 3657/102, k.ú. Podmokly, (tyto pozemky jsou dotčeny řešením komplexním řešením GP stavby ŘSD ČR), v případě, že by došlo na uvedených parcelách k trvalému záboru, **ŘSD ČR požaduje zapsání případně vzniklých nových parcel až následně po zapsání GP ŘSD ČR do Katastru nemovitostí.**

S pozdravem

Mgr. Lucie Ziková
vedoucí odd. majetkové správy ŘSD ČR, Správy Chomutov

Obdrží: **S.A.W. Consulting s.r.o.**
středisko Ústí nad Labem
Božtěšická 216/34
400 01 Ústí nad Labem
datová schránka ID: fwjm9ka
příloha: potvrzená situace

Na vědomí: **ŘSD ČR, Správa Chomutov**
Eva Wranová Barnašová
z d e

Na vědomí: **ŘSD ČR, Správa Chomutov**
Kateřina Boříková
z d e

Korespondenci zasílejte na adresu:

Ředitelství silnic a dálnic ČR, Správa Chomutov, Kochova 3975, 430 01 Chomutov
tel.: +420 474 614 523, fax.: +420 474 624 348, ID datové schránky: zjq4rhz

