


POHLED S


POHLED Z

POHLED J

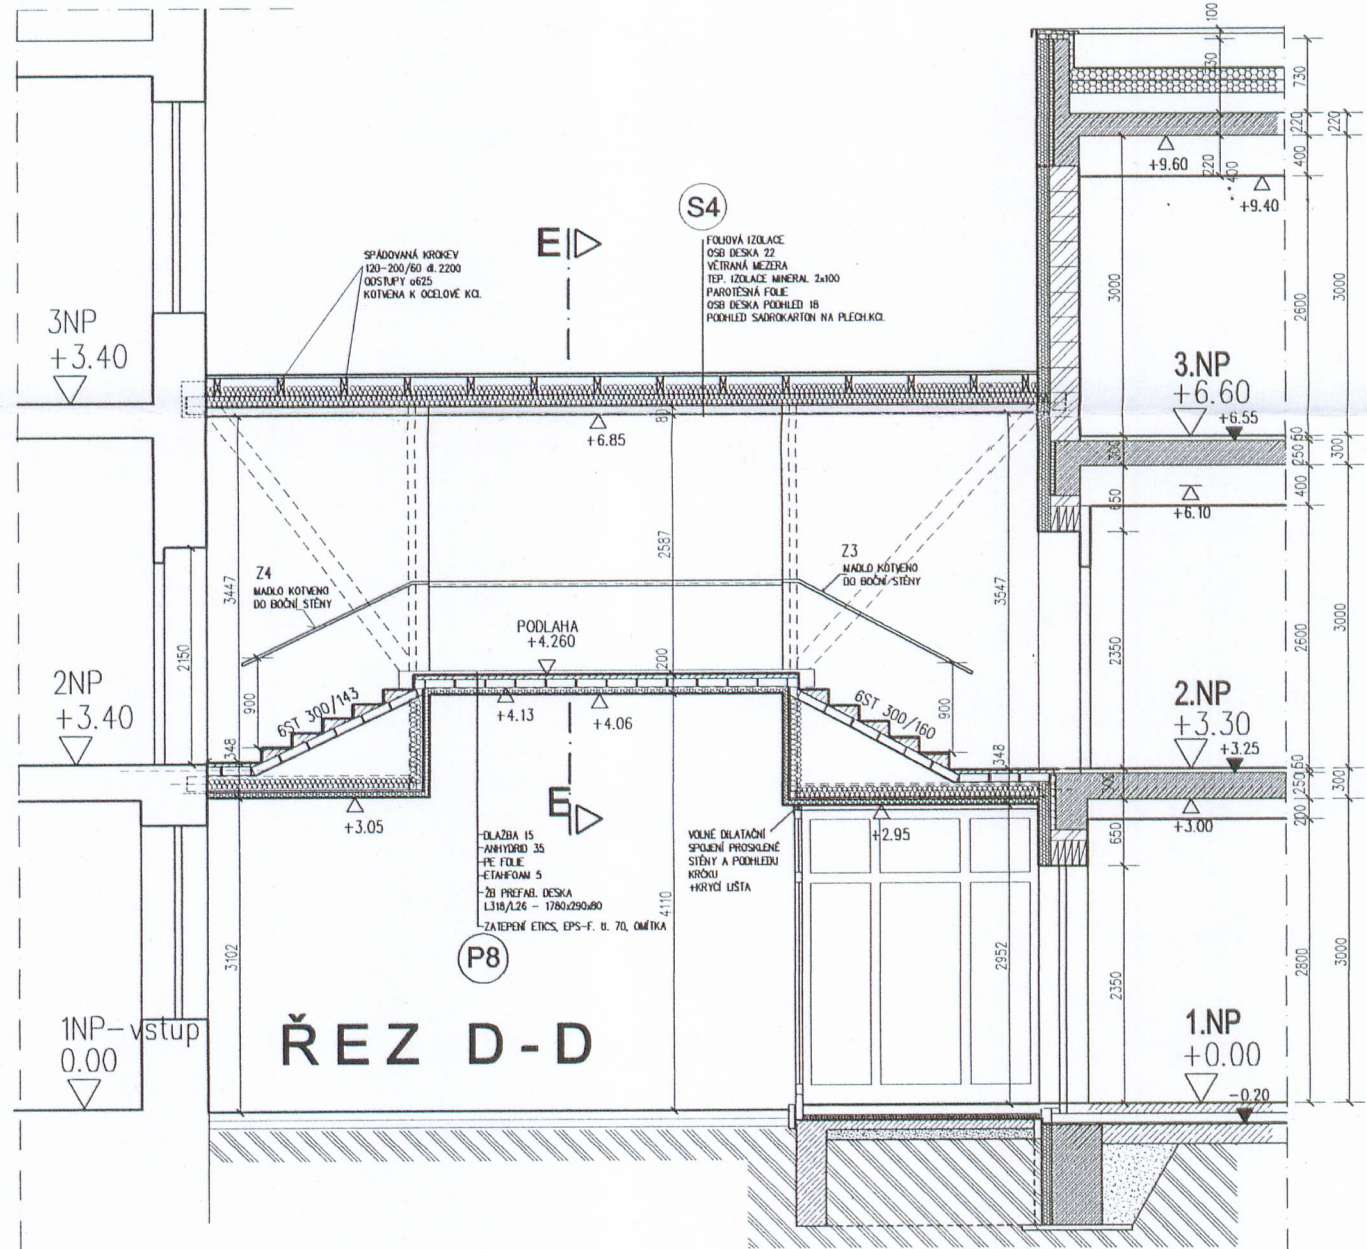

ŘEZ D-D


ŘEZ E-E

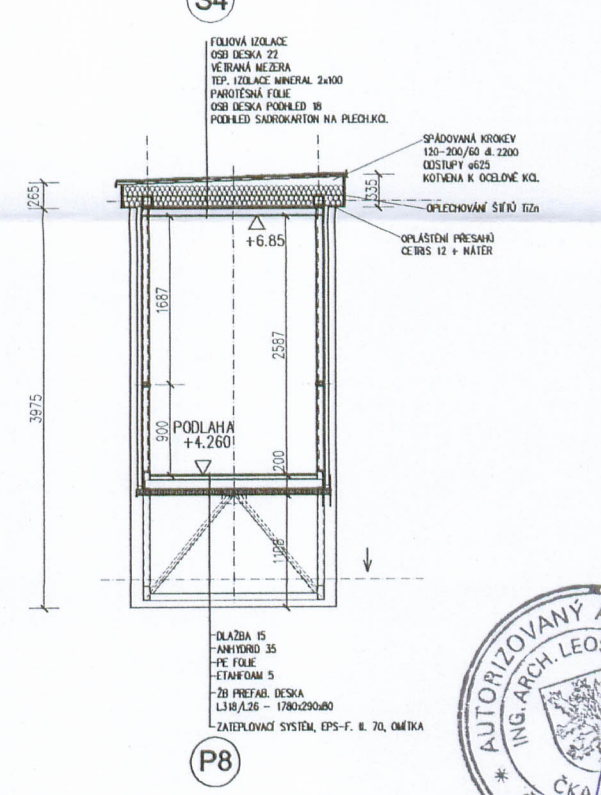

ZNAČENÍ HMOT:

	BOURANÉ ŽIVO NEBO JINÉ KONSTRUKCE
	STÁVAJÍCÍ ŽIVO
	STÁVAJÍCÍ ŽELEZOBETONOVÉ KONSTRUKCE
	ŽIVO Z CHELMYŇSKÝCH BLOKŮ 44; 40; 36,5; 30; 24 POROTERM PROFI DRY FIX
	ŽELEZOBETON B 20
	BETON PRŮSTÝ B 15 (POTĚRY A PODLAŽNINY)
	SÁDKOKARTONOVÁ DVOLITÁ PRŮČKA W116-DVOJITĚ OPLÁSTĚNÍ GK3/GKB-12,5mm (1.1p. trojitě opláštění GK3/GKB-12,5mm)
	SÁDKOKARTONOVÁ JEDNOUCHÁ PRŮČKA W112-DVOJITĚ OPLÁSTĚNÍ GK3/GKB-12,5mm (část 1.1p. W113-trojitě opláštění GK3/GKB-12,5mm)
	TEPELNÁ IZOLACE-POLYSTYREN
	HYDROIZOLACE SPODNÍ STAVBY Z MODIFIK. ASF. PÁSO S VLOŽKOU ZE SKLENĚNÉ TKANINY
	HYDROIZOLACE STŘECHY Z mPVC FÓLIE S PES VÝŽTUŽNOU VLOŽKOU TL.1,5mm
	STĚROKOVÝ PODSP. ZÁSTY

Pozn. u sádkokartonových konstrukcí v soc.zařízení je nutné použít desek určených pro vlhké prostředí

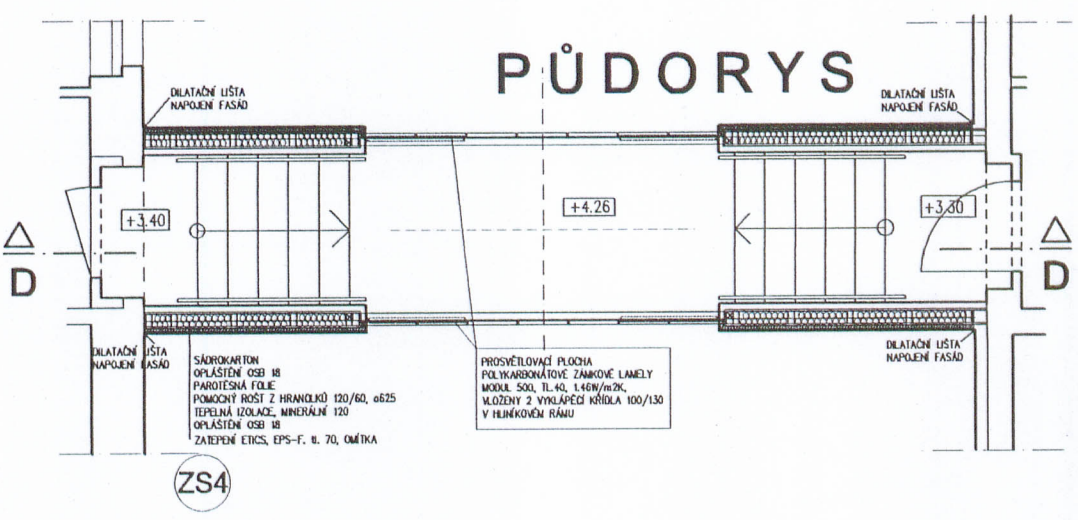

PŮDORYS

Dokumentace skutečného provedení stavby

±0,00=132.70

<div>PROJEKTOVÝ ATELIER</div> <div></div> <div>S. R. O.</div> <div>Hrnčířská 859</div> <div>Česká Lípa 47001</div> <div>tel: 487 853 463</div> <div>IČ: 250 23 152</div>	ZODP.PROJEKTANT	VYPRACOVAL	KRESLIL	MĚŘÍTKO 1:75	
	ING.ARCH.LEOŠ BOGAR		RADEK VOCE	FORMÁT	
	STAVEBNÍK:	MAGISTRÁT MĚSTA DĚČINA			DATUM 06/2011
	AKCE :	ul.28. října 1155/2, Děčín I – BUDOVA B2 CENTRÁLNÍ ARCHIV A SPRÁVNÍ AGENDY			STUPEŇ: DSPS
	OBSAH :	SPOJOVACÍ KRČEK			S9
				Č.VÝKR. PARÉ Č.	