



Dokumentace dle skutečného provedení:	Objekt:	Výkres:	Vyhotovil:
Ze dne 27.7.2012	BK Hala, ul.Maroldova, Děčín	Elektroinstalace silnoproud- RO3- 2.část	Veselý Petr

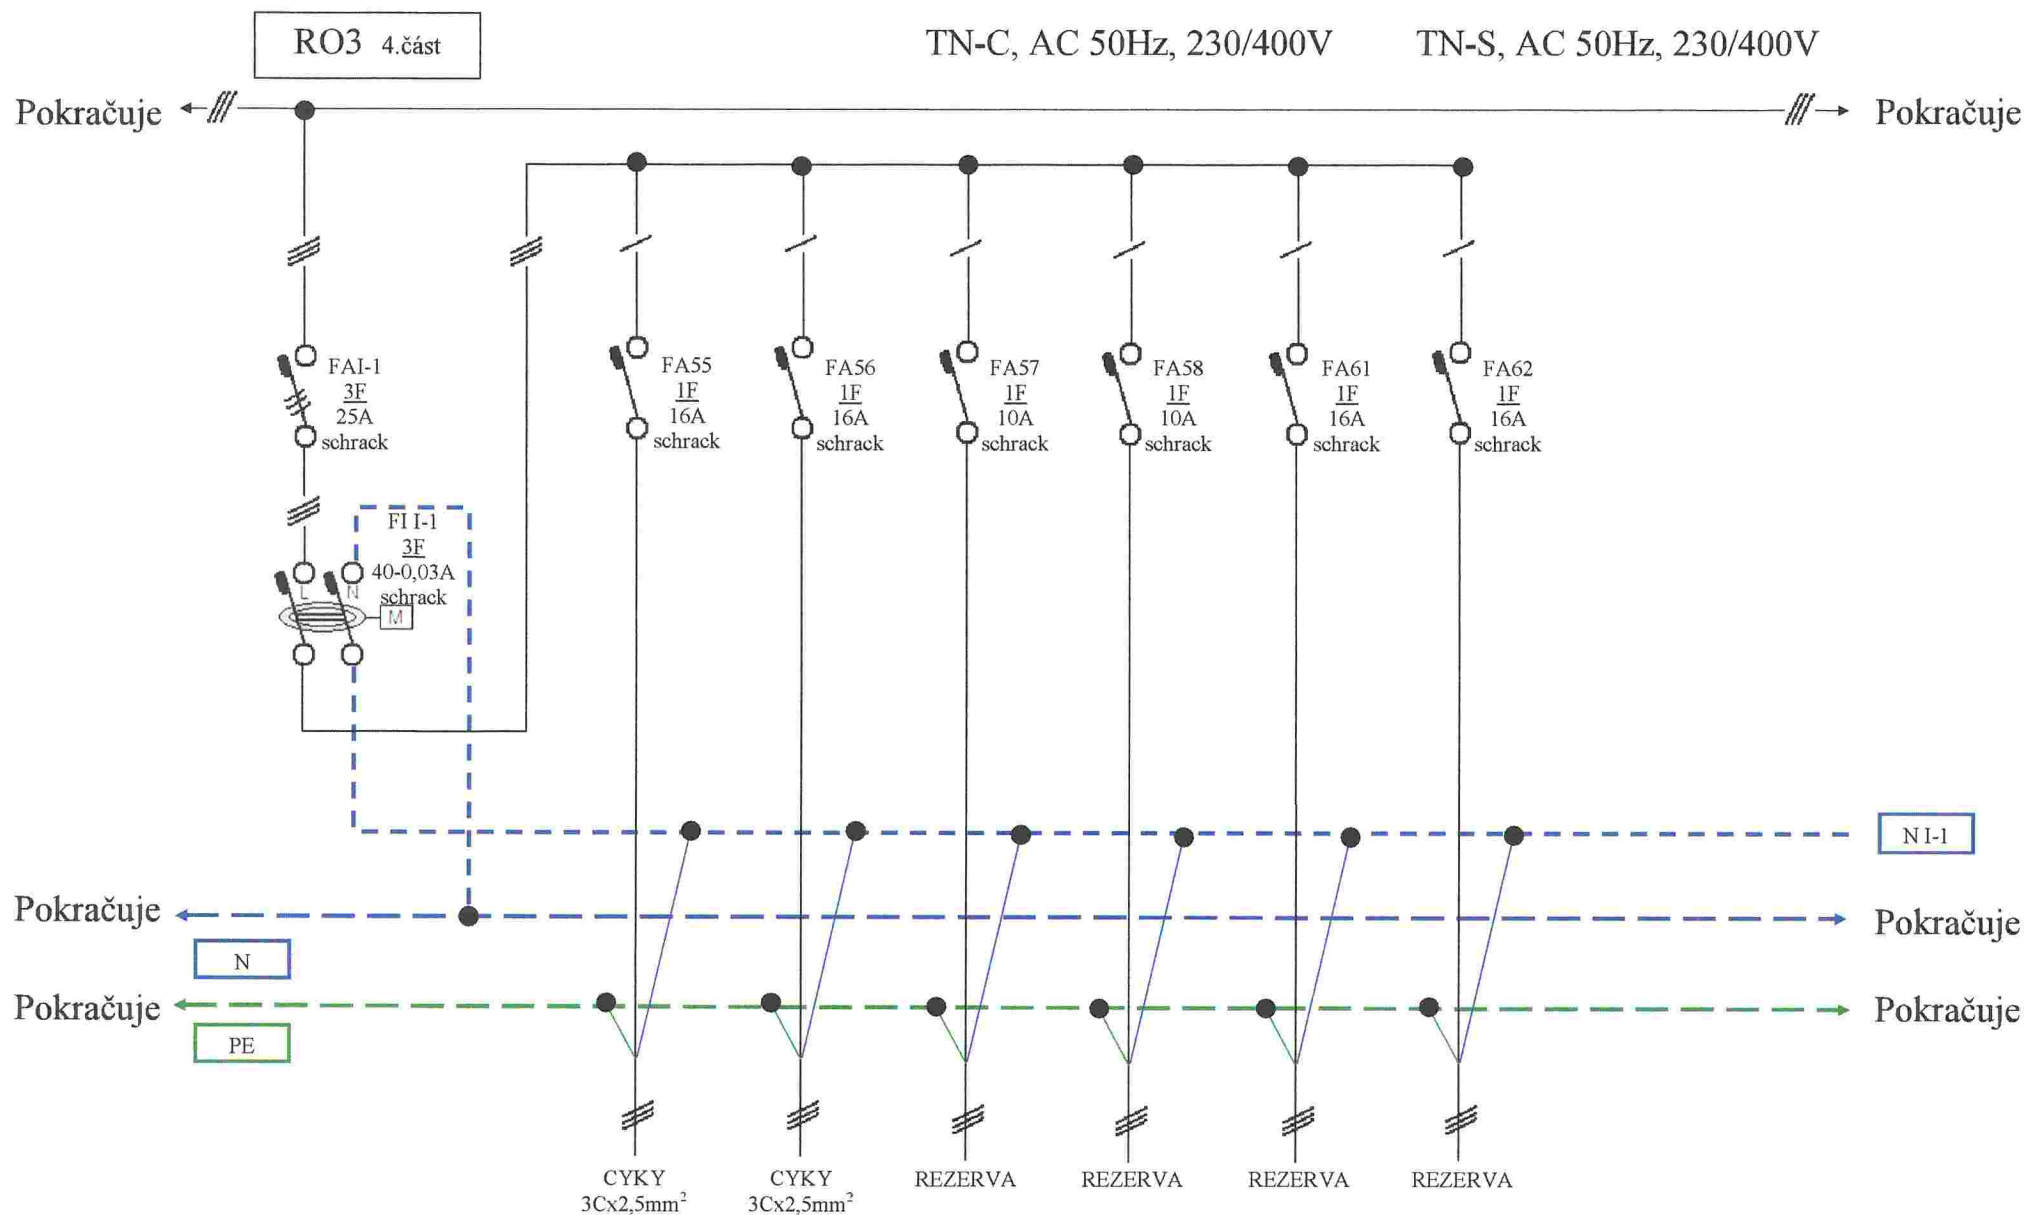

Dokumentace dle skutečného provedení:	Objekt:	Výkres:	Vyhotovil:
Ze dne 27.7.2012	BK Hála, ul. Maroldova, Děčín	Elektroinstalace silnoproud- RO3- 4.část	Veselý Petr

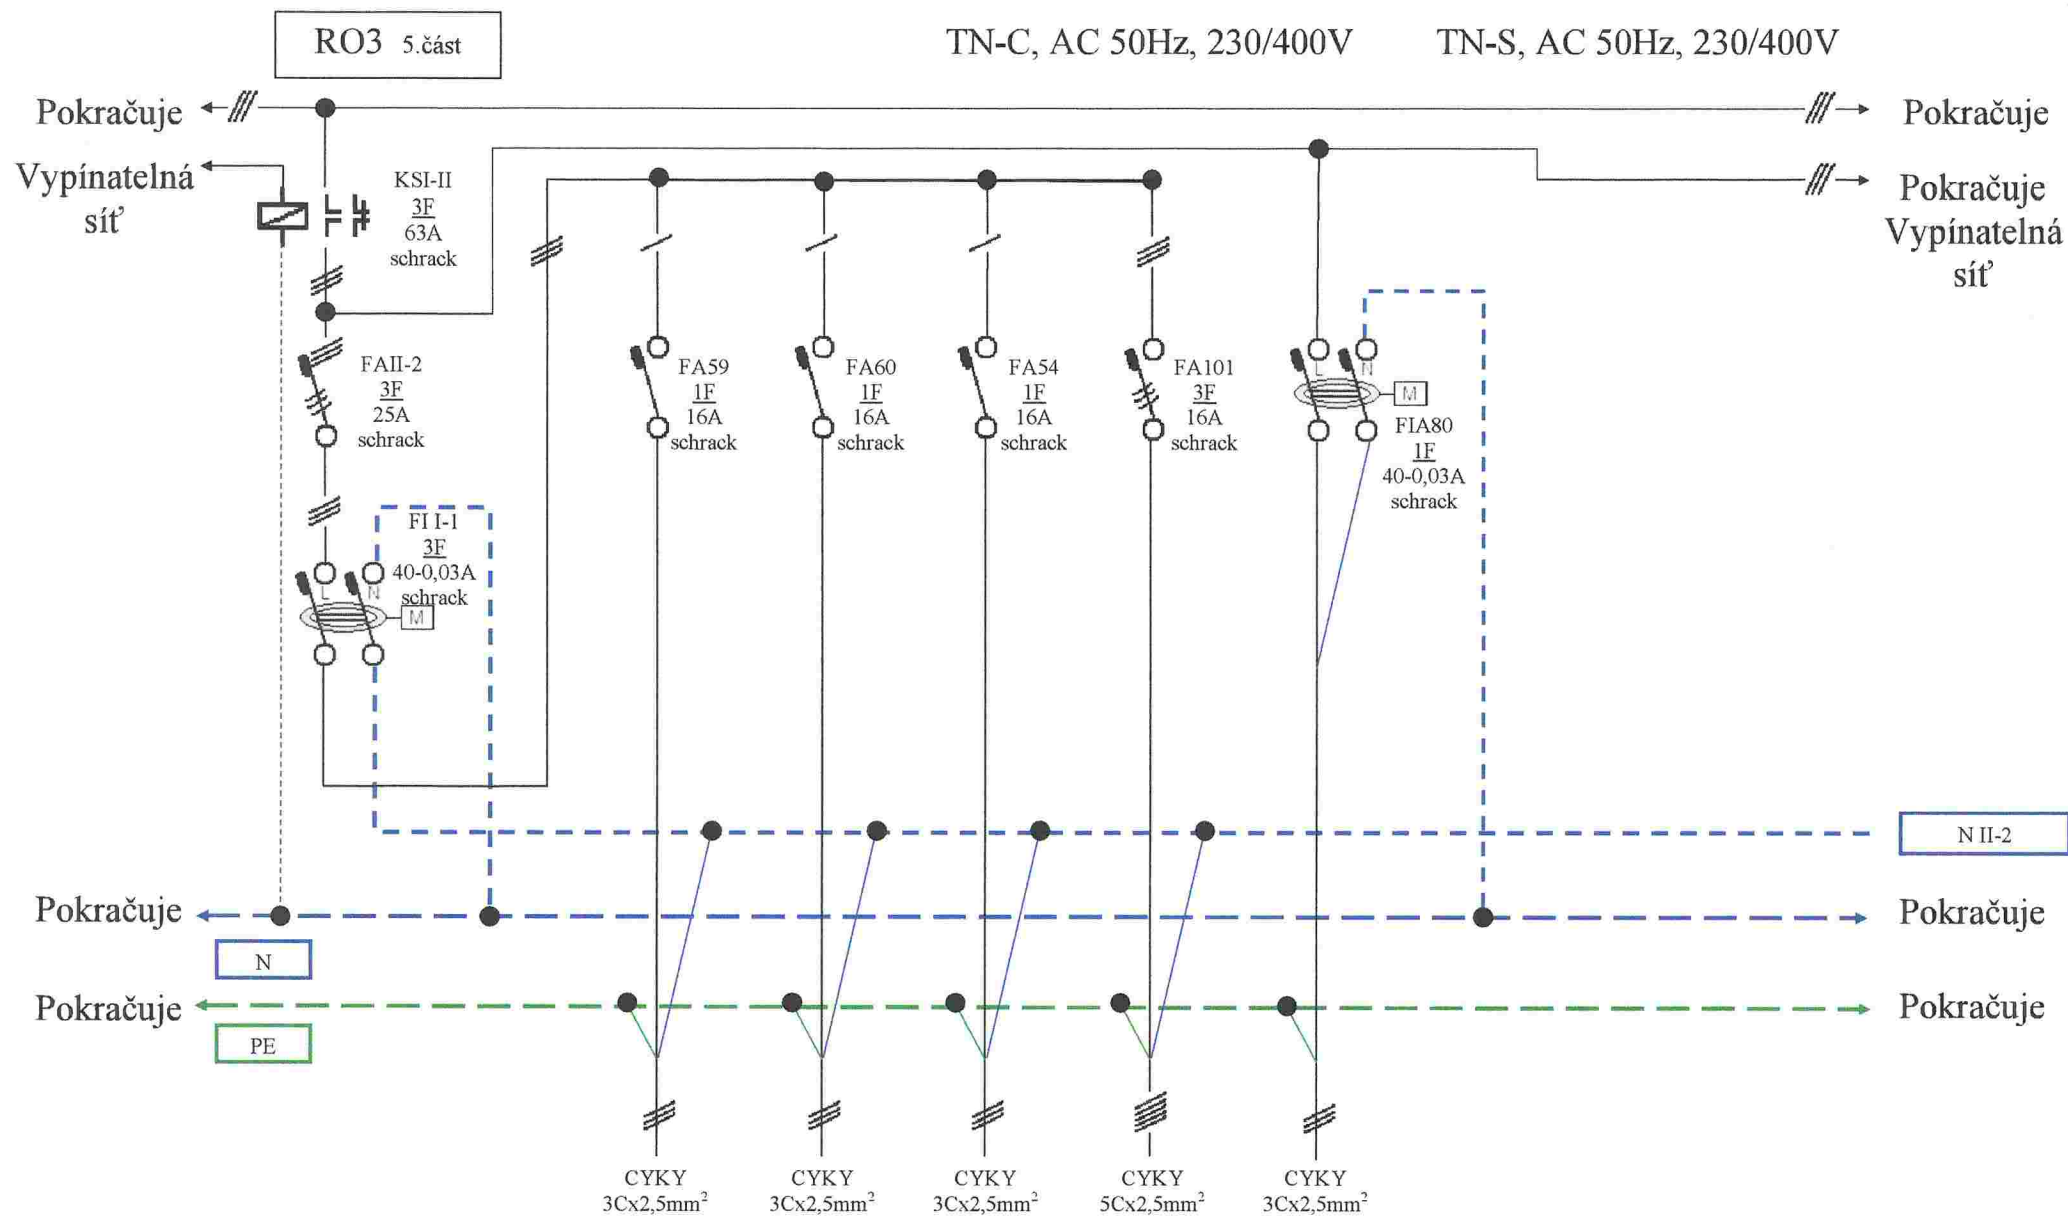


Dokumentace dle skutečného provedení:	Objekt:	Výkres:	Vyhotovil:
Ze dne 27.7.2012	BK Hala, ul.Maroldova, Děčín	Elektroinstalace silnoproud- RO3- 5.část	Veselý Petr

RO3 6.část

TN-C, AC 50Hz, 230/400V

TN-S, AC 50Hz, 230/400V

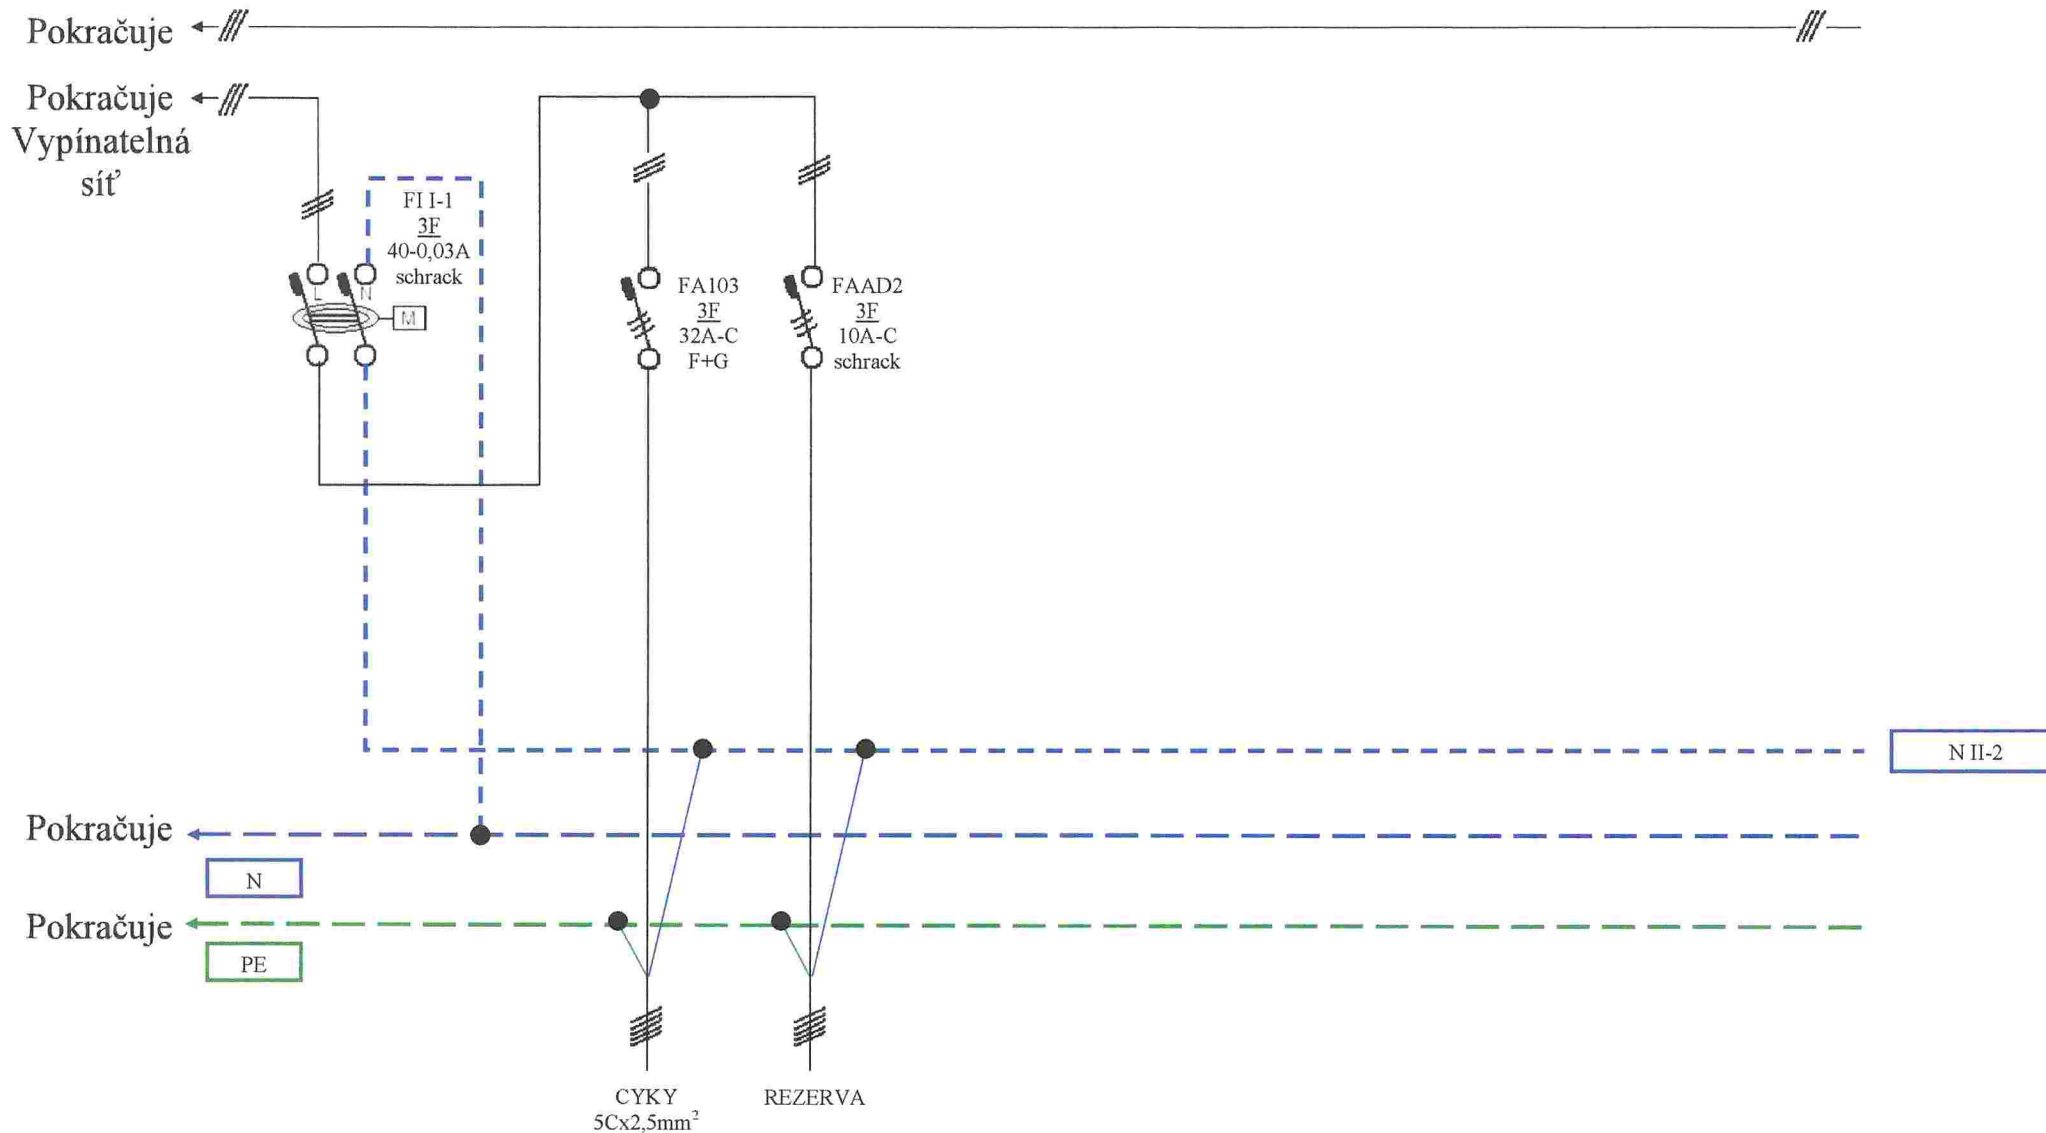

Dokumentace dle skutečného provedení:	Objekt:	Výkres:	Vyhotovil:
Ze dne 27.7.2012	BK Hala, ul.Maroldova, Děčín	Elektroinstalace silnoprúd- RO3- 6.část	Veselý Petr