

PŮDORYS 1.NP M 1:100


### LEGENDA MÍSTNOSTÍ

OZN.	NÁZEV MÍSTNOSTI	PLOCHA (m <sup>2</sup> )
101	SCHODISTOVÝ PROSTOR	32,52
102	SCHODIŠTĚ	14,80
102a	OSTRAHA	3,30
103	VÝTAHOVÁ ŠACHTA	4,73
104	NEČISTÁ CHODBA	22,46
104a	NEČISTÁ CHODBA	10,40
104b	NEČISTÁ CHODBA	10,40
105	SCHODISTOVÝ PROSTOR	7,12
106	ÚKLIDOVÁ KOMORA	3,17
107	ŠATNA (muži)	16,27
108	UMÝVÁRNA (muži)	5,13
109	WC (muži)	2,52
110	ŠATNA (ženy)	15,97
111	UMÝVÁRNA (ženy)	4,59
112	WC (ženy)	2,24
113	ODPOČÍVÁRNA	17,36
114	PŘEDSÍŇ WC	1,17
115	WC	1,26
116	SPRCHY	4,69
117	SAUNA	5,54
118	SKLAD	5,22
119	SKLAD	5,22
120	CHODBA	28,08
121	REHABILITACE	54,39
122	POSILOVNA	82,35
123	ŠATNA I	29,08
124	UMÝVÁRNA I	10,40
125	WC I	2,50
126	RECEPCE	3,15
127	ŠATNA II	29,08
128	UMÝVÁRNA II	10,40
129	WC II	2,50
130	ČISTÁ CHODBA	9,93
131	VCHOD HRACÍ PLOCHA	5,10
132	SKLAD	6,48
133	SKLAD	4,49
134	VCHOD HRACÍ PLOCHA	5,22
135	HRACÍ PLOCHA	690,0
136	PŘEDSÍŇ WC (muži)	3,74
137	WC (muži)	4,94
138	ÚKLIDOVÁ KOMORA	1,45
139	PŘEDSÍŇ WC (ženy)	5,19
140	WC (ženy)	2,44
141	WC (inv.muži)	2,38
142	WC (inv.ženy)	2,38
143	CHODBA	5,55
144	ŠATNA S ZAMĚSTNANCŮ	6,96
145	PŘEDSÍŇ WC	1,89
146	WC	1,53
147	SPRCHA	1,44
148	ÚKLIDOVÁ KOMORA	1,56
149	KUCHYNĚ	23,74
150	OFIS	9,58
151	MYTÍ STOLNÍHO NÁDOBÍ	6,09
152	CHODBA	14,31
153	ODPADKY	1,26
154	HRUBÁ PŘÍPRAVA ZELENINY	1,68
155	SKLAD NÁPOJE	7,29
156	SKLAD	5,28
157	SUCHÝ SKLAD POTRAVIN	6,25
158	VÝČEP	5,39
159	RESTAURACE	116,22
159	SALÓNEK VIP	46,75
160	SCHODIŠTĚ	10,93
161	UMÝVÁRNA A WC (inv.)	11,06
162	ŠATNA (inv.)	13,46
163	UMÝVÁRNA A WC (inv.)	14,74
164	ŠATNA (inv.)	15,36
165	NÁRAĐOVNA	19,40

### LEGENDA - STÁVAJÍCÍ MÍSTNOSTI

OZN.	NÁZEV MÍSTNOSTI	PLOCHA (m <sup>2</sup> )
S101	VSTUPNÍ HALA	76,16
S102	SCHODISTOVÝ PROSTOR	32,90
S103	TECHNICKÝ PROSTOR	5,05
S104	SKLAD	3,58
S105	SUŠÁRNA, PRAČKA	10,03
S106	DILNA	36,10
S107	VSTUP č.2	6,20
S108	SKLAD	6,53
S109	ŠATNA	27,94
S110	NEČISTÁ CHODBA	19,10
S111	UMÝVÁRNA	9,04
S112	UMÝVÁRNA	8,51
S113	ŠATNA	29,92
S114	ČISTÁ CHODBA	70,30
S115	BOČNÍ VSTUP	8,20
S116	VSTUP č.3	6,20
S117	ŠATNA	27,53
S118	UMÝVÁRNA	8,51
S120	NEČISTÁ CHODBA	39,25
S126	PŘÍPRAVNA	2,72
S127	WC ŽENY	8,90
S128	ÚKLID	2,10
S129	PŘÍPRAVNA	3,16
S130	WC MUŽI	6,53
S131	VSTUPNÍ HALA	41,65
S132	ČISTÁ CHODBA	17,65
S133	VSTUP č.4	25,20
S134	OŠETŘOVNA	19,25
S134a	PŘEDSÍŇ	5,20
S135	VSTUP č.1	29,00

### LEGENDA ZNAČEK

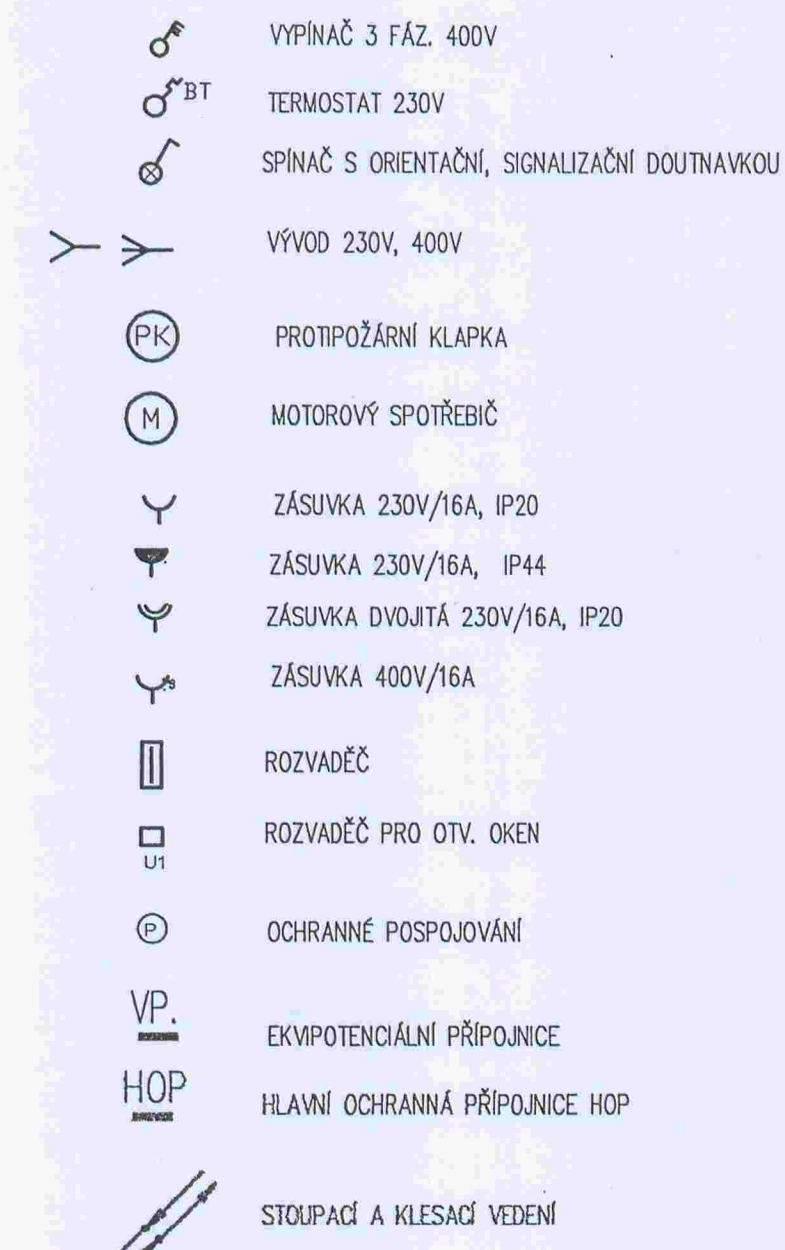

- Poznámka - výška zásuvek  
- kanceláře v-1,0m, (svisle par.kanály z podhledu)  
- šatny, umývárny v-1,5m, (pod omítkou z podhledu, nebo pod omítkou v příčce)  
- ostatní prostory v-0,3m (pod omítkou nebo z podhledu v liště příp. v par. kanálu u podlahy.)  
- vývod pro splach. zařízení a autom. dveře ukončeno v podhledu l=2,0m  
- zásuvky u dveří společně s vypínači v-1,2m

Opraveno dle skutečného provedení dne 17.7.2012



KÓD OBJEKTU, PROFESE A VÝKRESU

01 E FN1

DOKUMENTACE SKUTEČNÉHO PŘÍPRAVY STAVBY DLE PŘEDANÝCH PODKLADŮ OD  
DODAVATELE STAVBY ŽS BRNO a.s., ZE DNE 6.12.2004

PROJEKTOVÁ, INŽENÝRSKÁ A KONSULTAČNÍ ORGANIZACE CERTIFIKÁČNÍ ISO 9001 J. VÁŇA J. NĚMEC	VYPRACOVAL KONTROLA HLIN. PROJEKTU ING. SŮVA	ČÍSLO ZAKÁZKY DOKUMENTACE MĚŘÍTKO DATUM POČET FORMÁTŮ B A4 01E1 FN1.DWG C5 8
ANEX SPORTOVNÍ HALA DĚČÍN, MAROLDOVA ULICE STAVEBNÍ OPRAVY SO 01 - SPORTOVNÍ HALA E - ELEKTROINSTALACE OSOVÝ PŘÍPOJNÍK PŮDORYS 1.NP- ZÁSUVKOVÉ A MOTOROVÉ ROZVODY	ČÍSLO ZAKÁZKY DOKUMENTACE MĚŘÍTKO DATUM POČET FORMÁTŮ B A4 01E1 FN1.DWG C5 8	ČÍSLO ZAKÁZKY DOKUMENTACE MĚŘÍTKO DATUM POČET FORMÁTŮ B A4 01E1 FN1.DWG C5 8