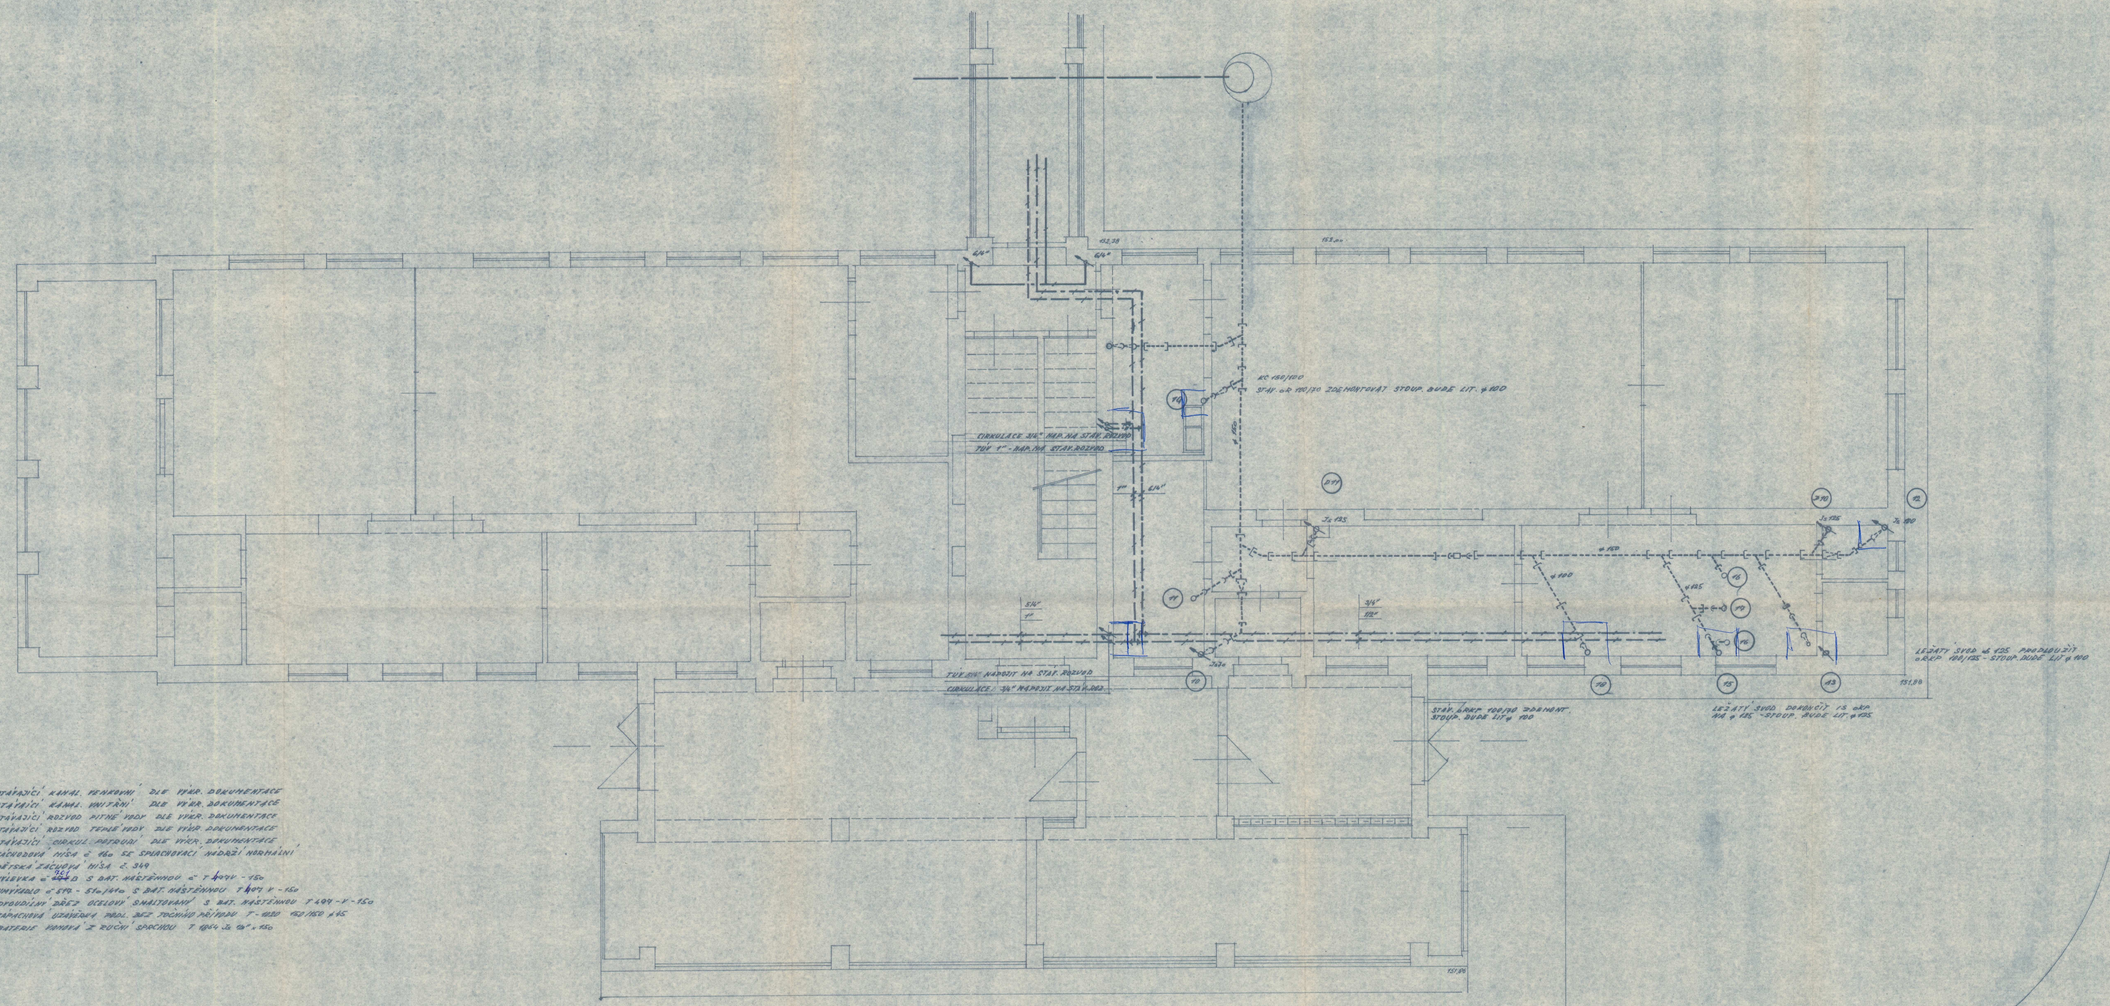

LEGENDA:

	STÁVAJÍCÍ KANAL. VENKOVNÍ DLE VÝKR. DOKUMENTACE
	STÁVAJÍCÍ KANAL. VNITŘNÍ DLE VÝKR. DOKUMENTACE
	STÁVAJÍCÍ ROZVOD VITŘ. VODY DLE VÝKR. DOKUMENTACE
	STÁVAJÍCÍ ROZVOD TEPLÉ VODY DLE VÝKR. DOKUMENTACE
	STÁVAJÍCÍ CIRKUL. PATROVÁ DLE VÝKR. DOKUMENTACE
WC	ZÁCHODOVÁ MÍSA č. 164 SE SPLACHOVACÍ NÁDRŽÍ NÁSTĚNNÍ
DK	DĚTSKÁ ZÁCHODOVÁ MÍSA č. 349
VLS	VÍREVKA ~~400~~ 450 D S OAT. NÁSTĚNNOU č. T 404 V - 150
UD	UMYVADLO č. 570 - 510x160 S OAT. NÁSTĚNNOU T 409 V - 150
DDU	DRUŽSTEVNÍ DŘEZ OCELOVÝ SMALTOVANÝ S OAT. NÁSTĚNNOU T 409 - V - 150

Kóta tvár. 150,76
skut. 150,69

3

HLAVNÍ INŽENÝR PROJEKTU	VYPRACOVAL		KONTROLOVAL	OKRESNÍ STAVEBNÍ PODNIK BRNO, L. PROVAZNÍCKA PROJEKTA
H. MATOUŠ	J. DOBROVOLNÝ	J. DOBROVOLNÝ	J. HLAVÁČ	
STUPEŇ DOKUMENTACE		DATUM		FORMÁT 10x4
DOKUMENTACE	KABIO N.P.			DATUM XII. 1974
				ODB.
				ČÍS. ZAKÁZKY
				ČÍS. KOPIE
				ARCH. ČÍSLO 4362

NÁSTAVBA JESLÍ
ZDRAVOTNÍ INSTALACE